


# 仙台市大野田富沢土地区画整理事業 確定測量図

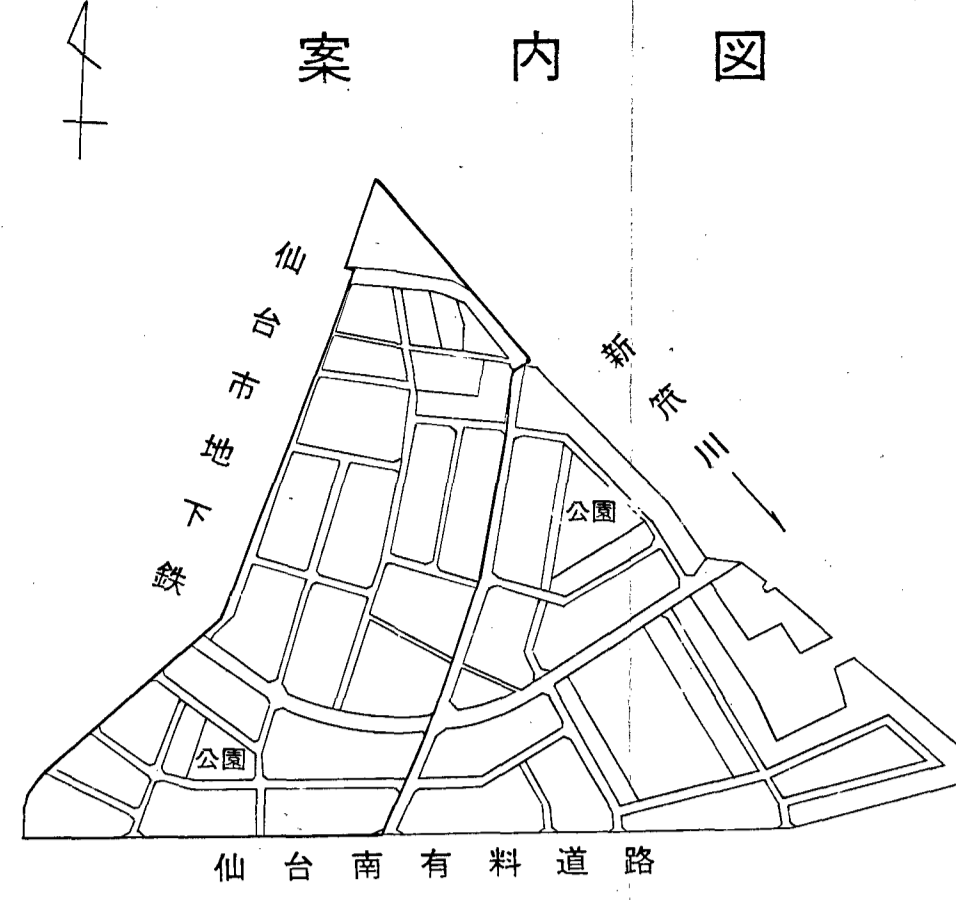

### 【留意事項】



- (1) 資料の記載内容は、換地処分時の状況を示したものであり、現況とは必ずしも一致しないことを十分に認識し、参考図としてのみ利用してください。
- (2) 測量値は、当該区画整理事業施行時の測量方法によるものであり、これについて異議を受け付けません。
- (3) 仙台市は、資料（写し）によって発生した直接または間接の損失、損害等について一切の責任を負いません。

凡 例	
	街区番号
	地番及び画地地積
	画地境界点及び線




# 仙台市大野田富沢土地区画整理事業 確定測量図

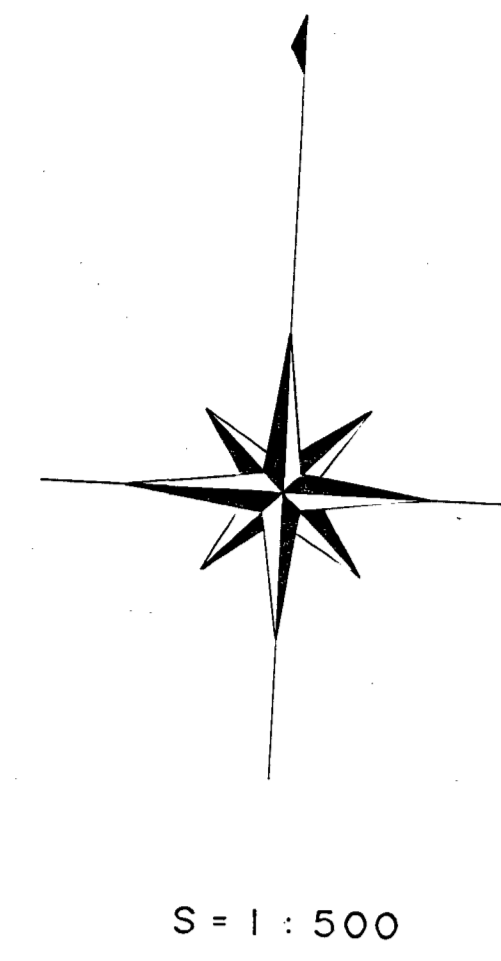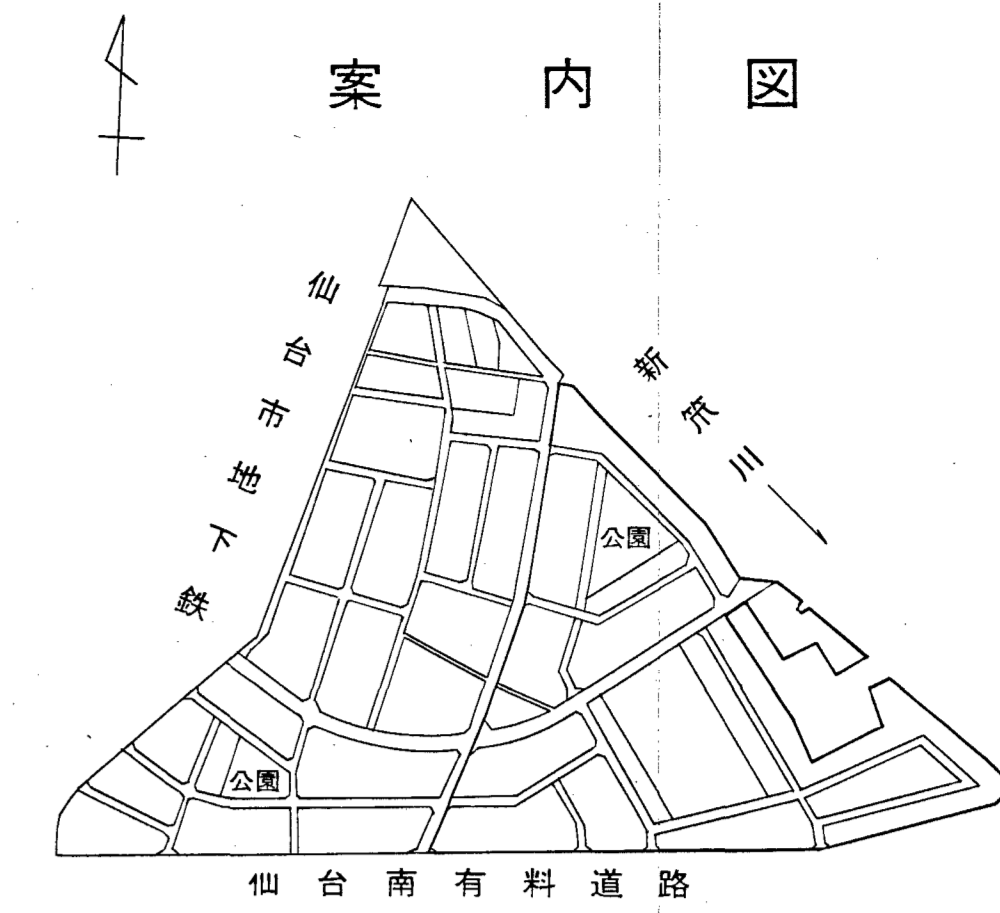

凡 例	
	街区番号
	地番及び画地地積
	画地境界点及び線

