

仙台市国見南土地区画整理事業


出来形確認測量図

縮尺 1/500

平成三年八月

【留意事項】

- (1) 資料の記載内容は、換地処分時の状況を示したものであり、現況とは必ずしも一致しないことを十分に認識し、参考図としてのみ利用してください。
- (2) 測量値は、当該区画整理事業施行時の測量方法によるものであり、これについて異議を受け付けません。
- (3) 仙台市は、資料(写し)によって発生した直接または間接の損失、損害等について一切の責任を負いません。

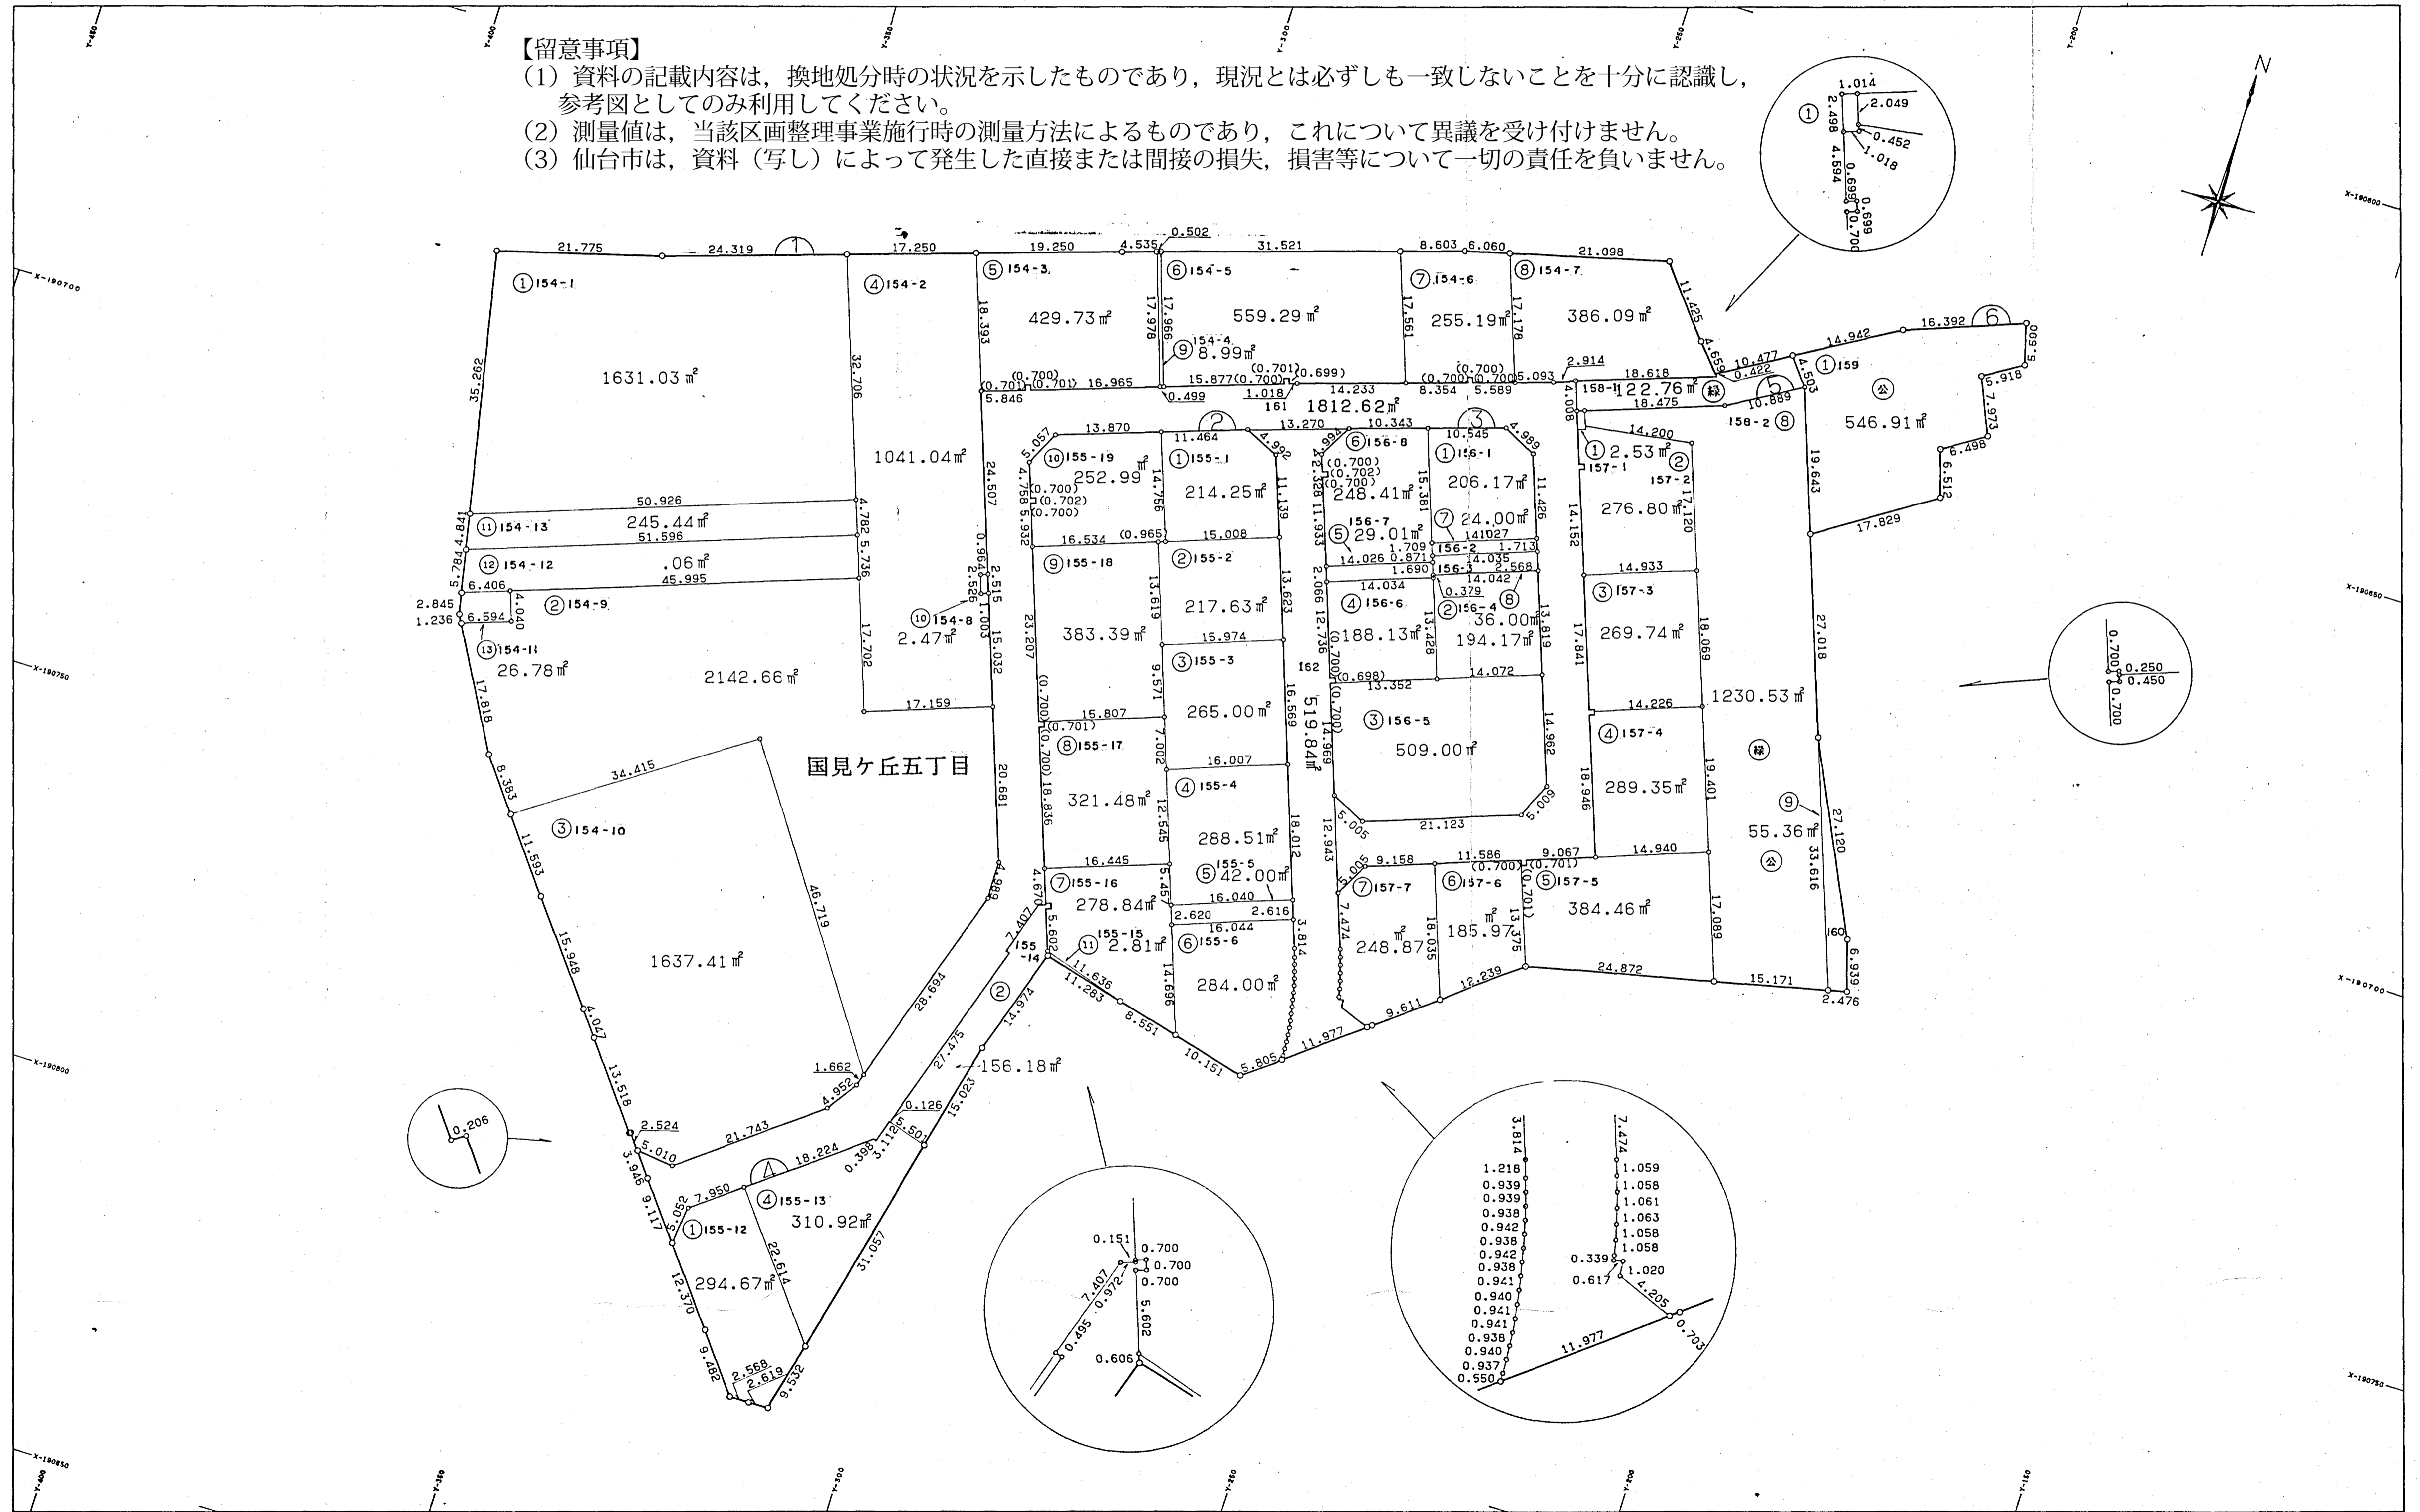

昭和株式会社

仙台市国見南土地区画整理組合

第X座標系  
 この地図は、建設省国土地理院長の承認を得て、同院所管の  
 測量標及び測量成果を使用して調製したものである。  
 (承認番号)平3 東公第29号