


【留意事項】

(1) 資料の記載内容は、換地処分時の状況を示したものであり、現況とは必ずしも一致しないことを十分に認識し、参考図としてのみ利用して

(2) 測量値は、当該区画整理事業施行時の測量方法によるものであり、これについて責任を受け付けません。


(3) 仙台市は、資料(写し)によって発生した直接または間接の損失、損害等について一切の責任を負いません。

仙台市岩切駅前土地区画整理事業 面地出来形測量図

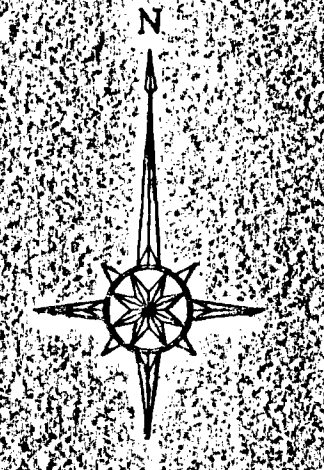

面積一覽表

10-2	82.53㎡
10-3	69.48㎡
10-10	21.56㎡
10-15	19.53㎡
10-18	299.54㎡
10-22	55.33㎡
10-23	40.42㎡
10-24	52.44㎡
10-31	9.93㎡
11-7	104.80㎡
11-9	114.54㎡
11-13	27.70㎡
11-14	77.93㎡
11-15	66.25㎡
11-23	134.76㎡
11-24	32.70㎡
11-25	35.85㎡
11-26	102.64㎡
11-27	98.44㎡
11-28	46.83㎡
11-29	16.31㎡
11-30	83.93㎡
11-31	74.15㎡
11-32	51.15㎡
11-33	35.22㎡
11-34	62.45㎡
11-35	74.50㎡
11-36	94.77㎡
11-37	19.53㎡
11-38	66.99㎡
11-39	9.34㎡
11-40	75.34㎡
11-41	62.91㎡
11-42	9.84㎡

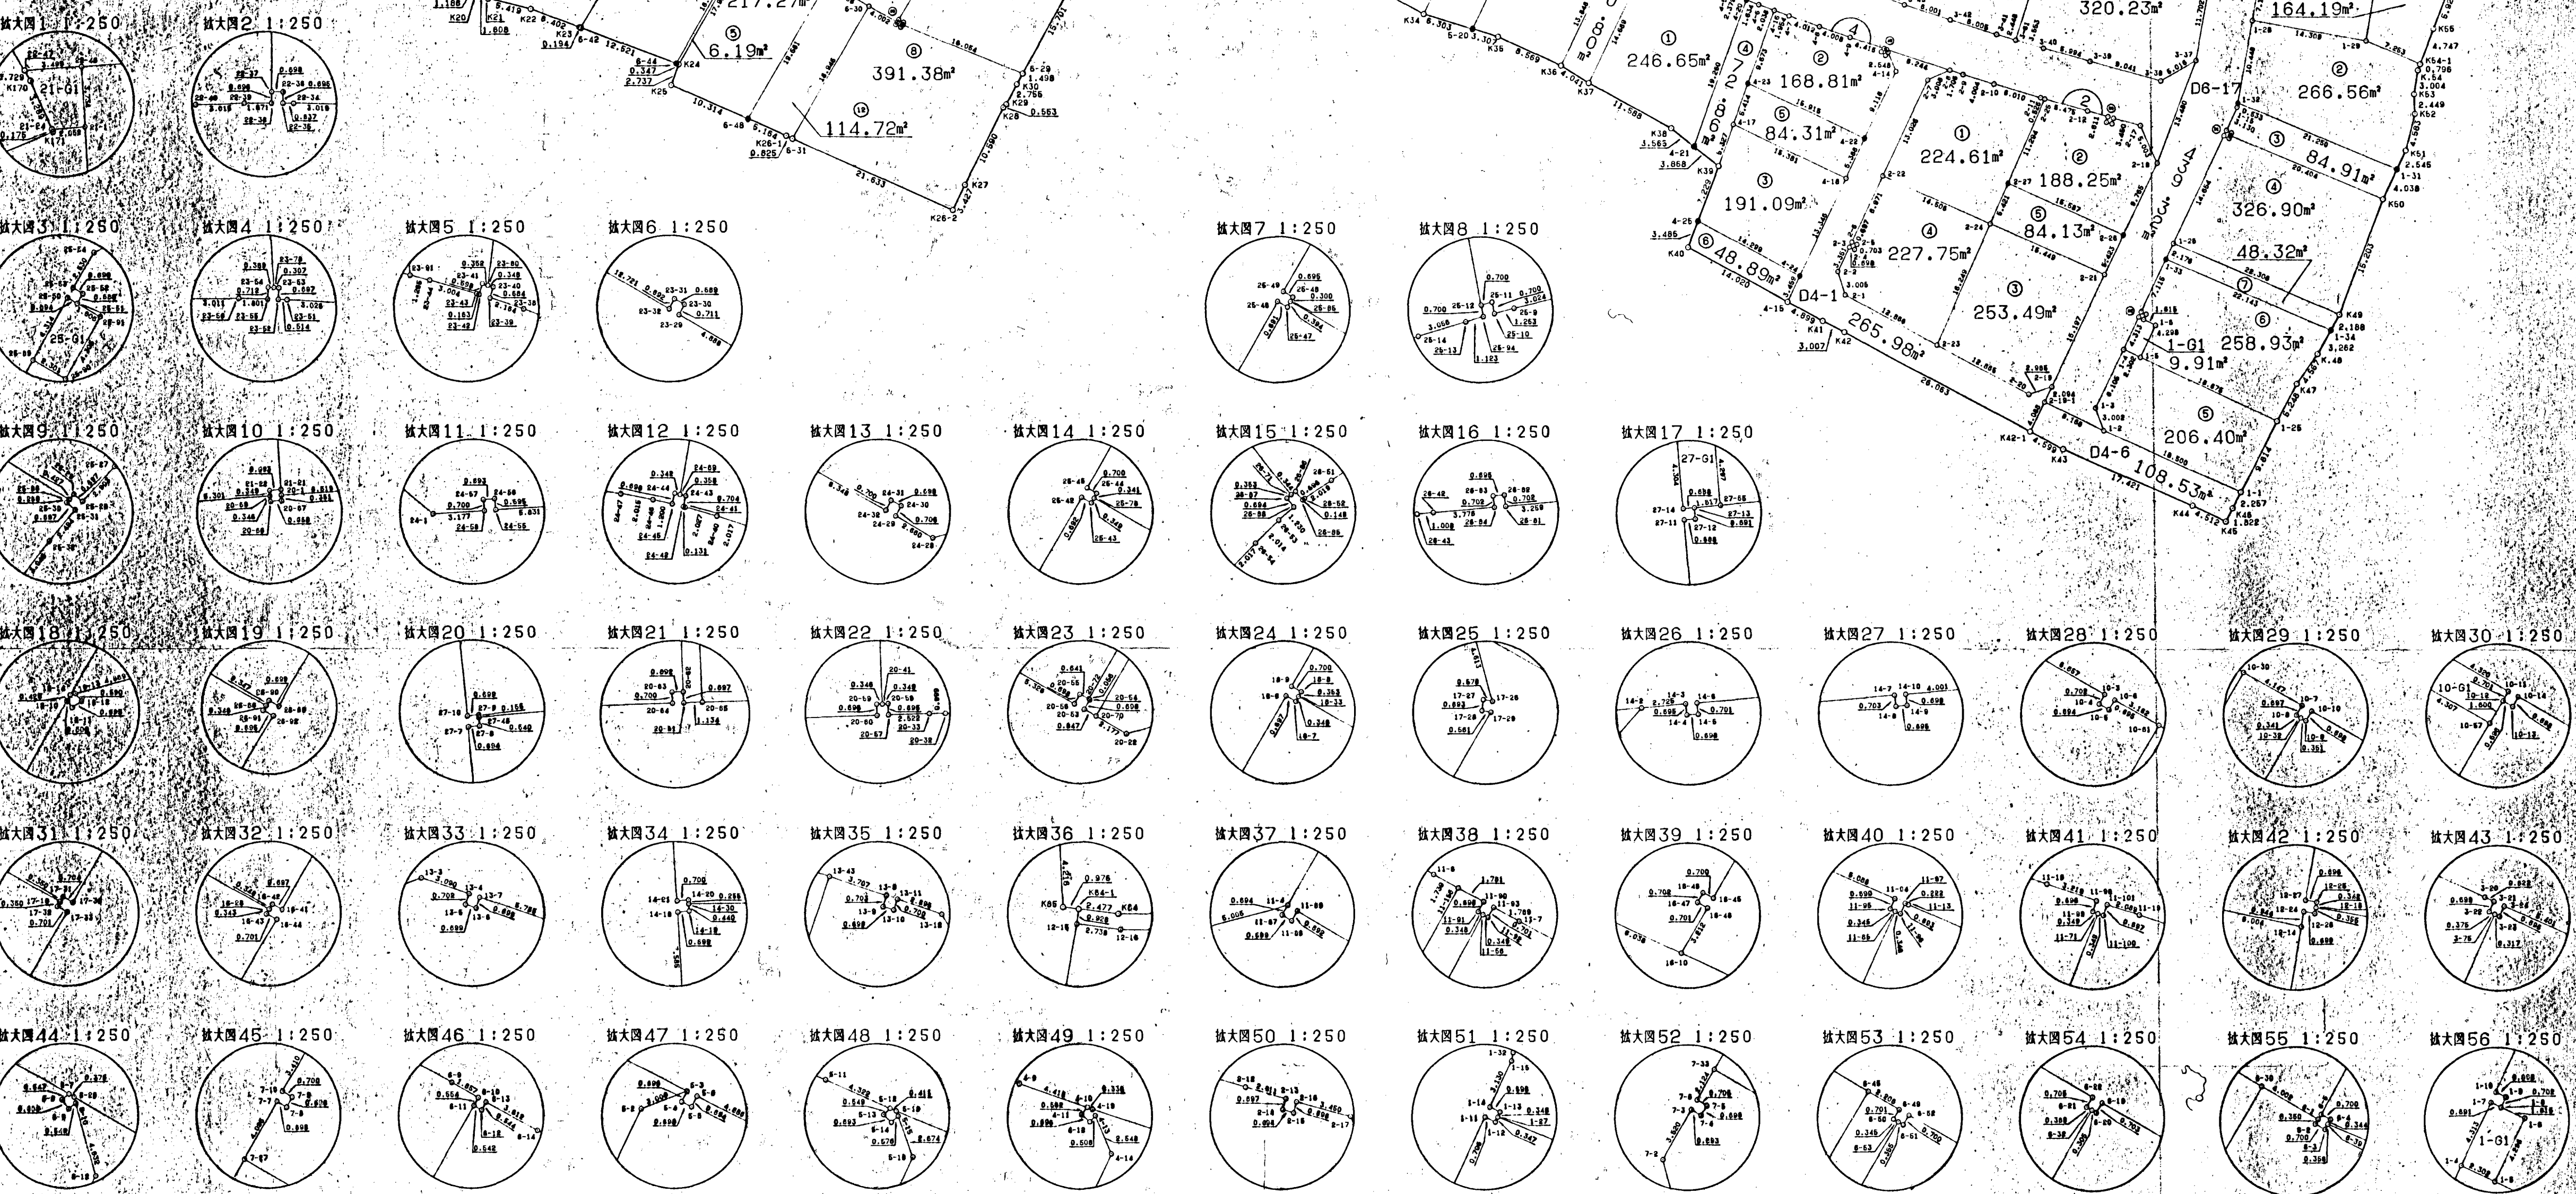

凡例

	区画境界線
	建築物敷地面積
	道路中心線
	道路幅員
	道路幅員
	道路幅員