
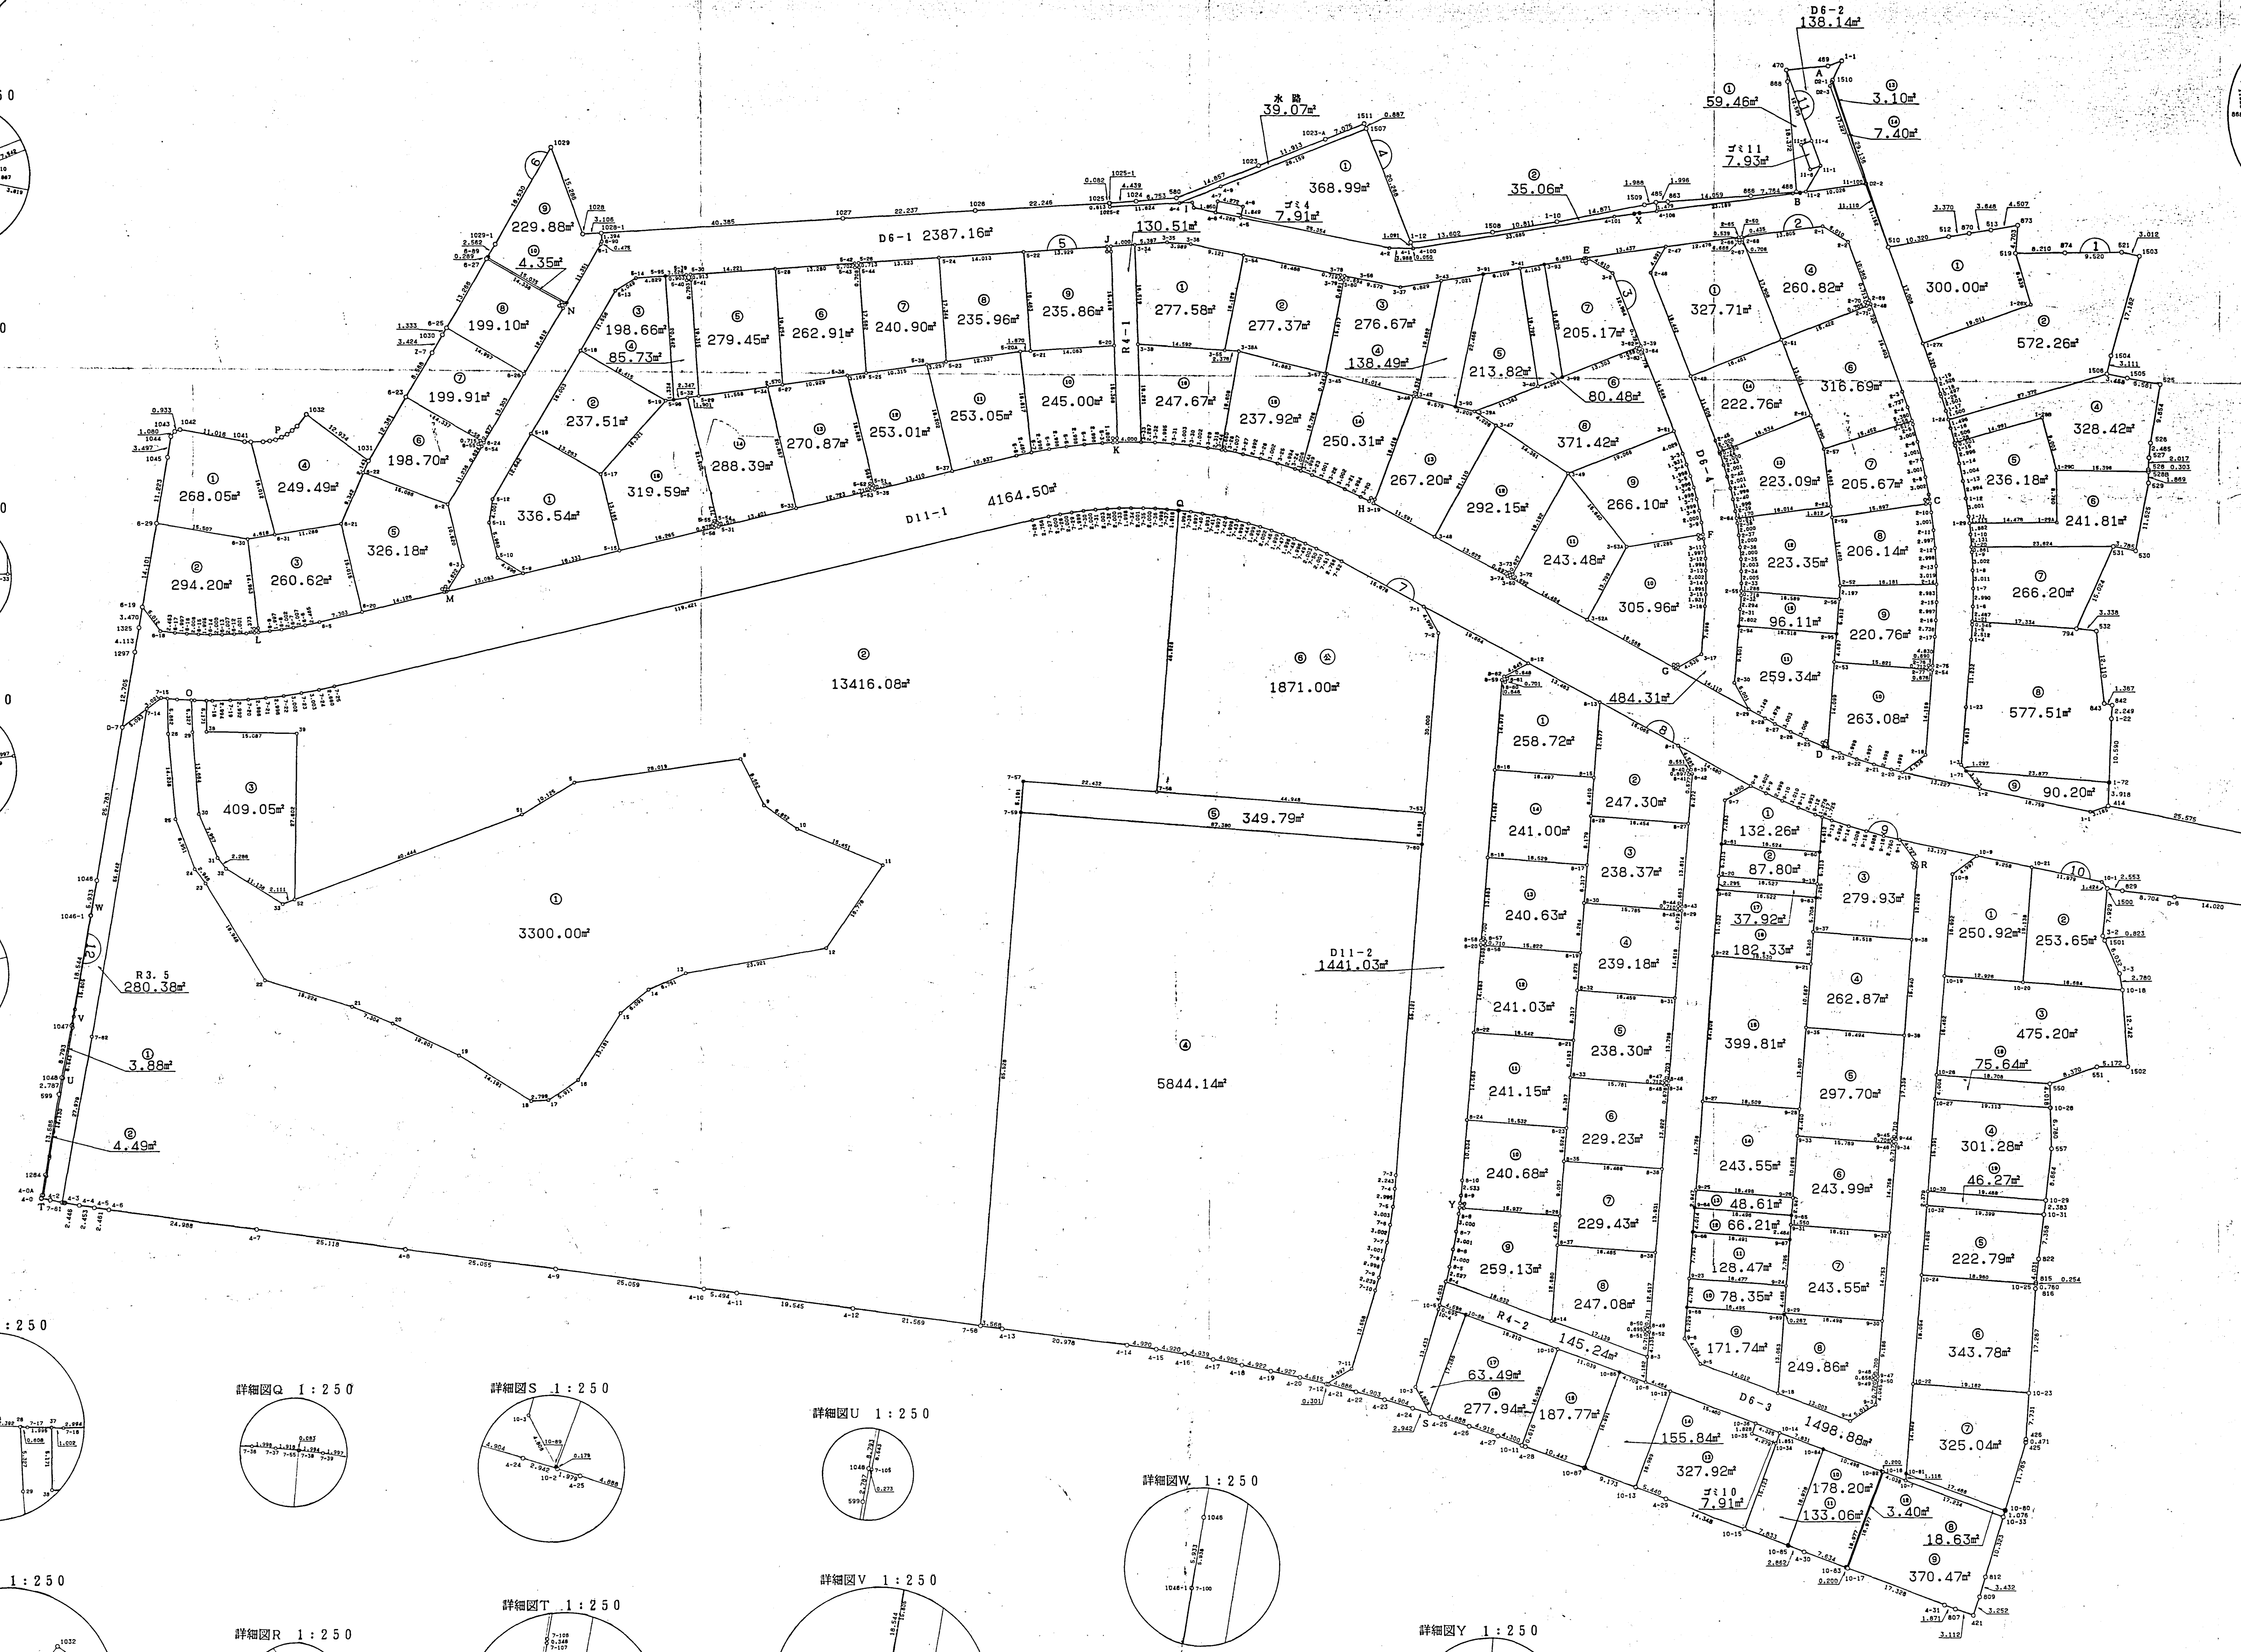
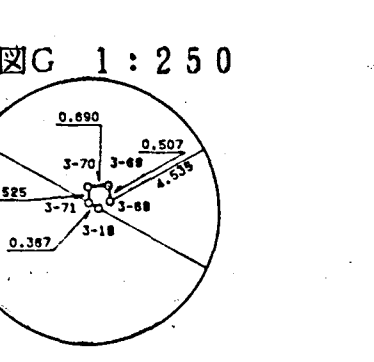
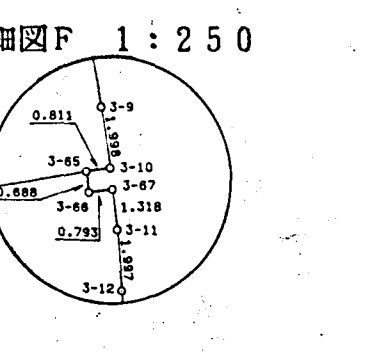
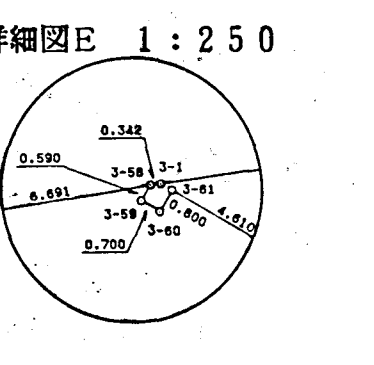
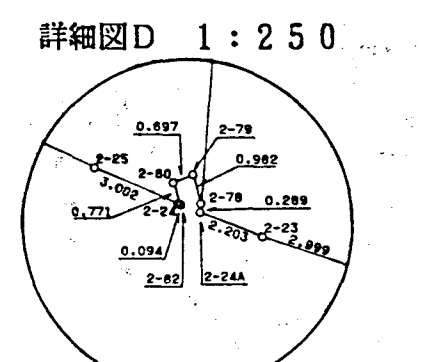
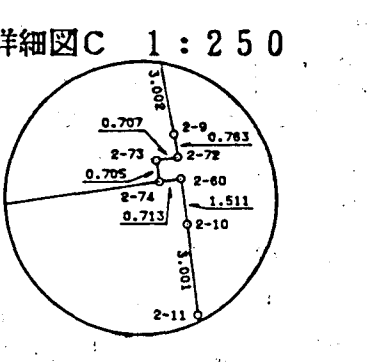
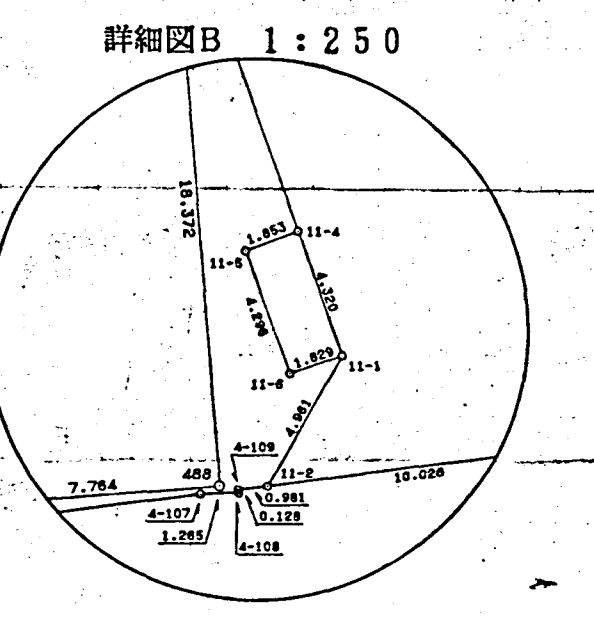
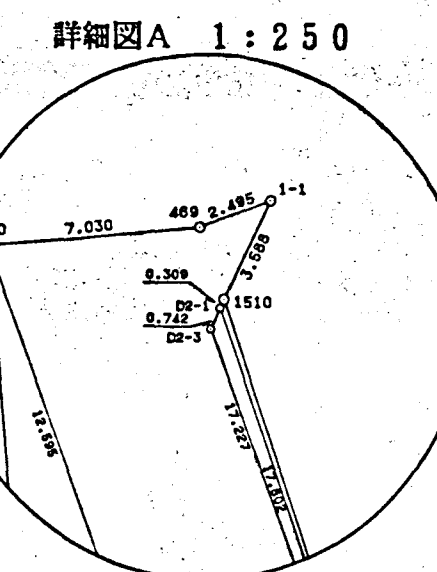
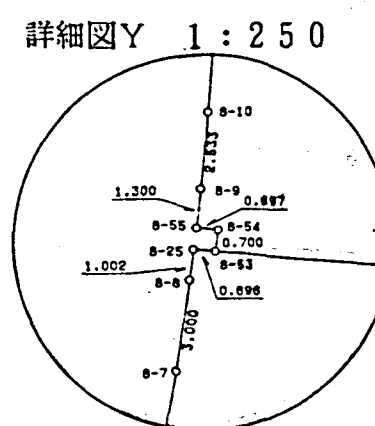
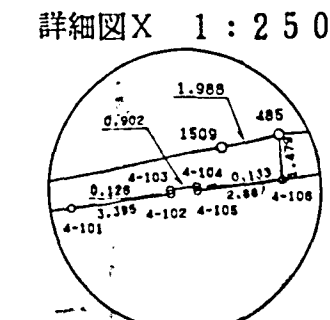
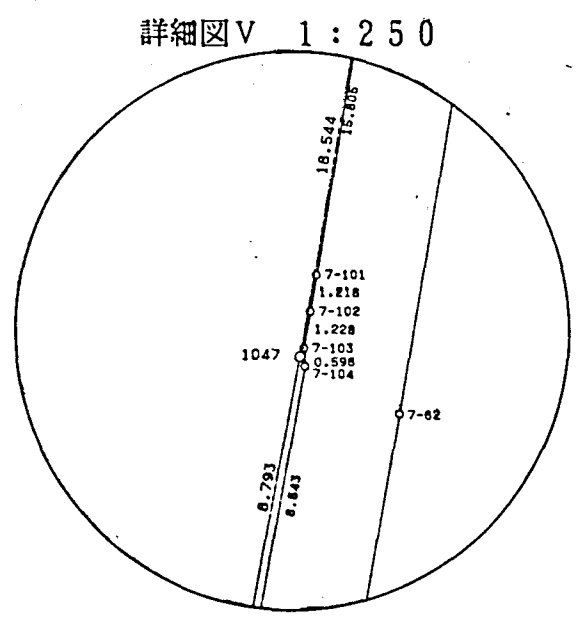
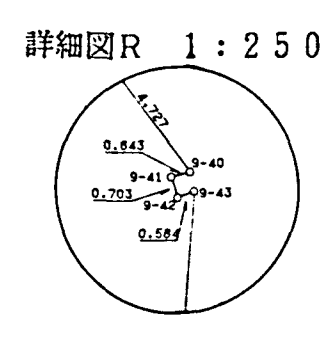
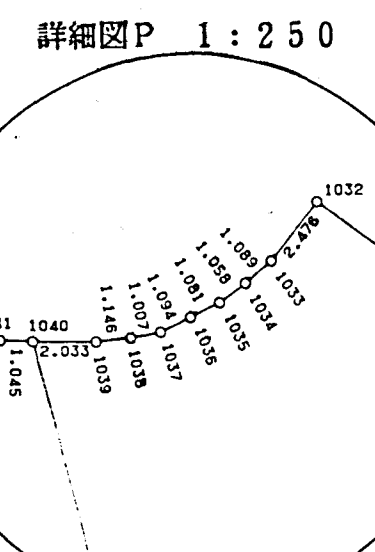
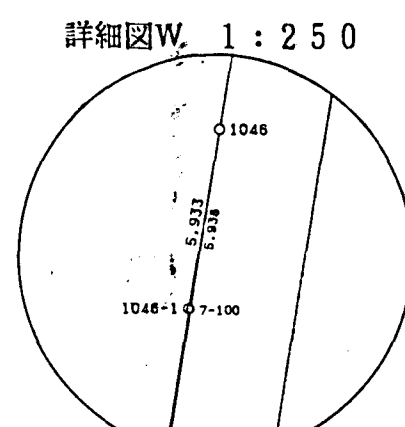
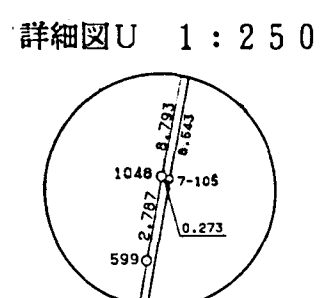
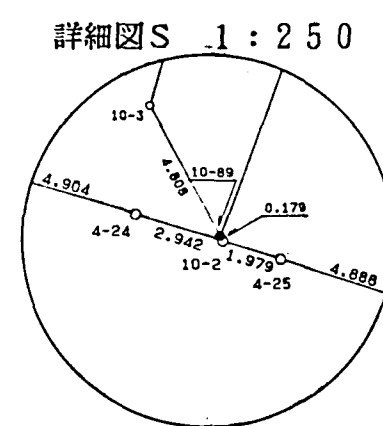
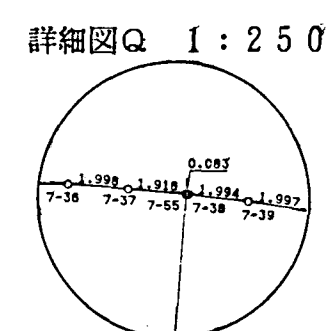
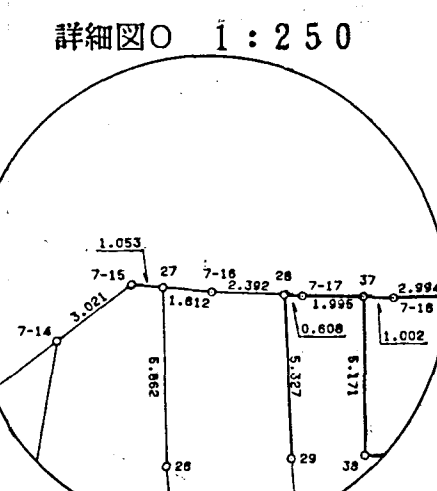
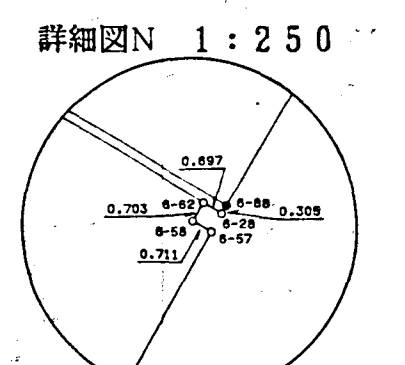
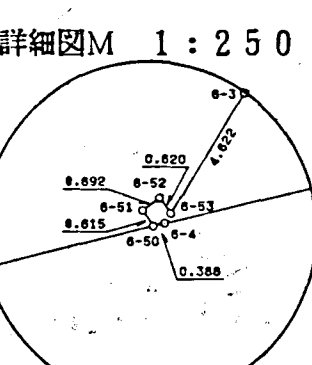
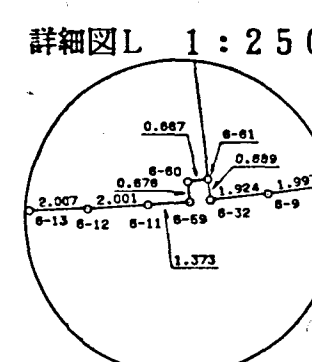
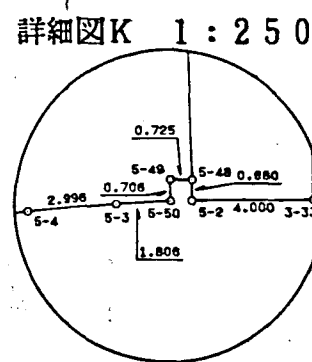
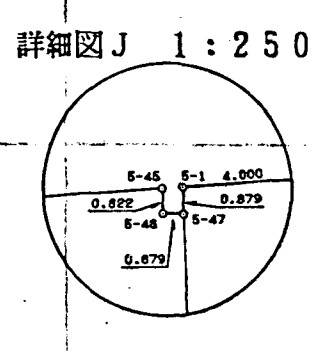
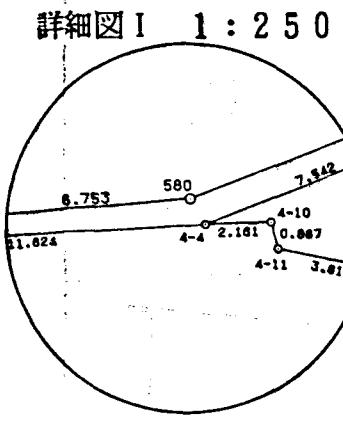
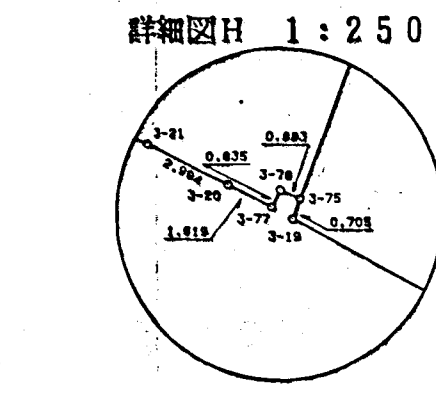


【留意事項】

- (1) 資料の記載内容は、換地処分時の状況を示したものであり、現況とは必ずしも一致しないことを十分に認識し、参考図としてのみ利用してください。
- (2) 測量値は、当該区画整理事業施行時の測量方法によるものであり、これについて異議を受け付けません。
- (3) 仙台市は、資料（写し）によって発生した直接または間接の損失、損害等について一切の責任を負いません。

平成八年七月

仙台市野山第一土地区画整理事業
画地出来形測量図

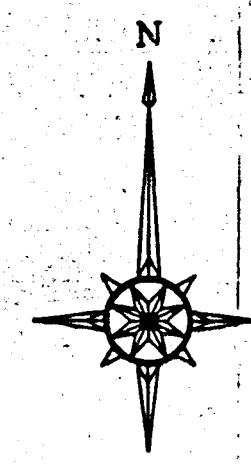

凡 例

	埋石境界点
	計算境界点

凡 例

	画地番号
	100.00㎡ 画地面積
	画地点及び距離

株式会社オオ東北支店

仙台市野山第一土地区画整理事業