


仙台市高野原土地区画整理事業画地確定図

画地番号 9, 10, 12


【留意事項】

- (1) 資料の記載内容は、換地処分時の状況を示したものであり、現況とは必ずしも一致しないことを十分に認識し、参考図としてのみ利用してください。
- (2) 測量値は、当該区画整理事業施行時の測量方法によるものであり、これについて異議を受け付けません。
- (3) 仙台市は、資料（写し）によって発生した直接または間接の損失、損害等について一切の責任を負いません。


高野原3丁目

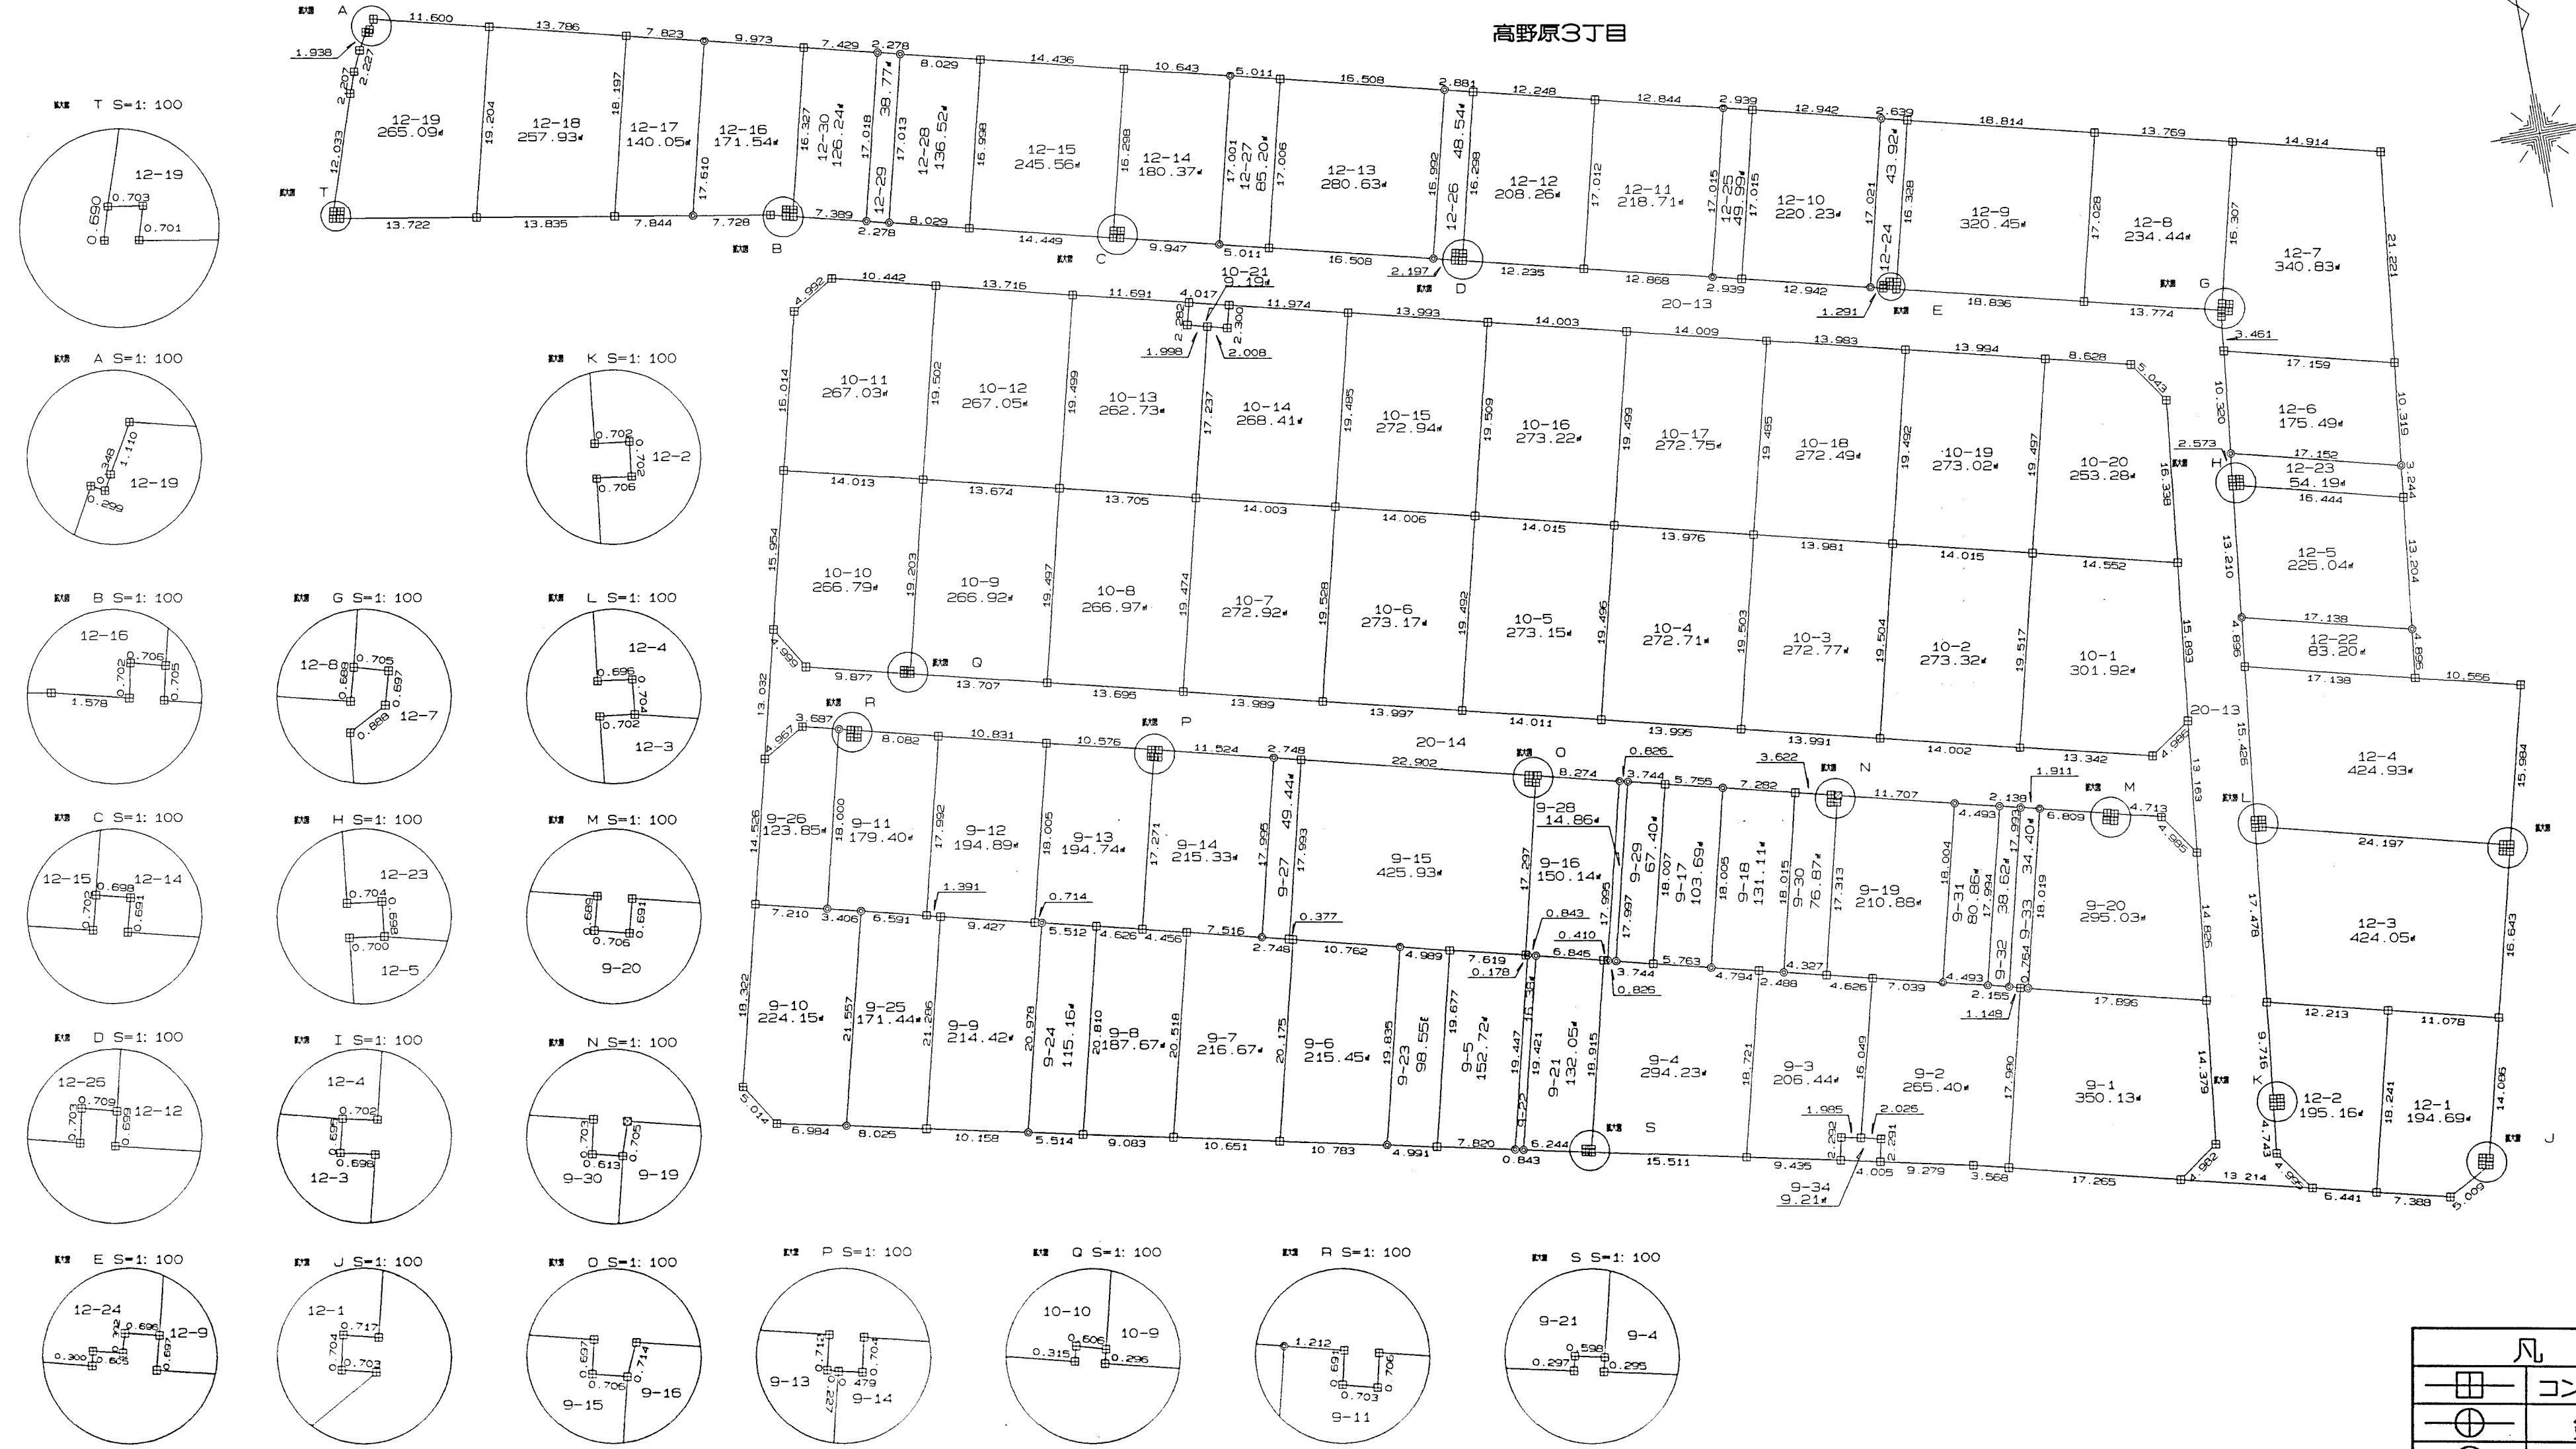


凡例 T S=1:100

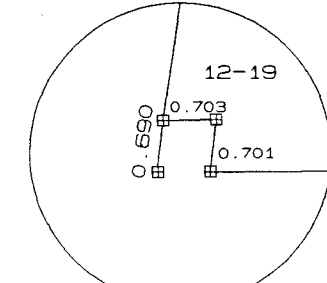


凡例 A S=1:100

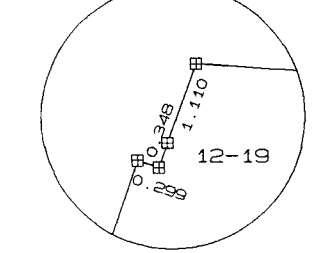


凡例 K S=1:100

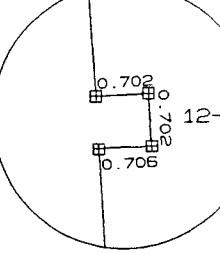


凡例 B S=1:100

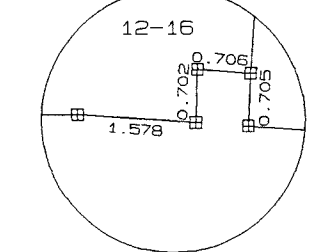


凡例 G S=1:100

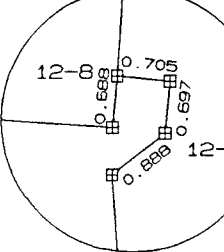


凡例 L S=1:100

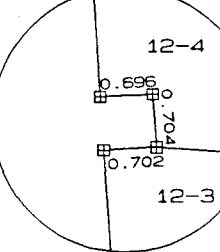


凡例 C S=1:100

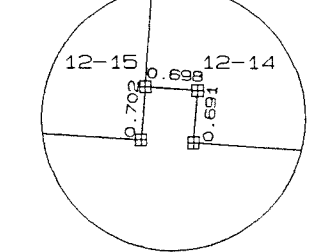


凡例 H S=1:100

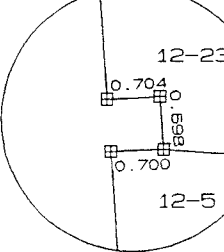


凡例 M S=1:100

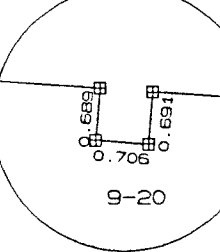


凡例 D S=1:100

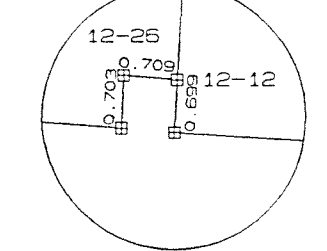


凡例 I S=1:100

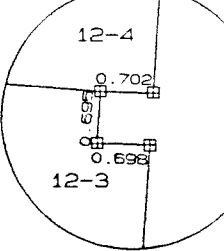


凡例 N S=1:100

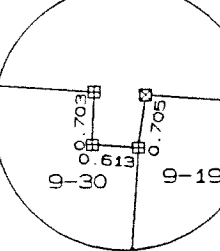


凡例 E S=1:100

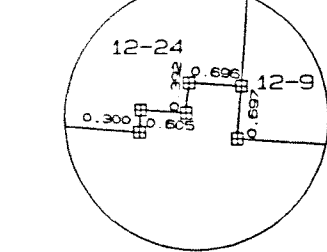


凡例 J S=1:100

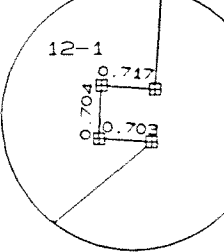


凡例 O S=1:100

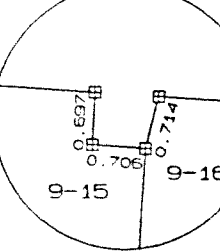


凡例 P S=1:100

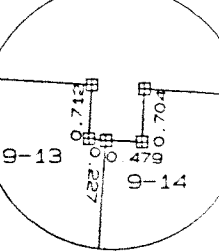


凡例 Q S=1:100

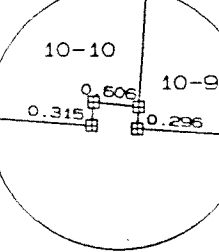

凡例 R S=1:100

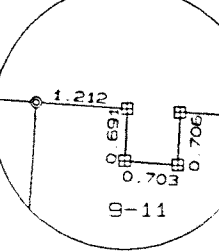

凡例 S S=1:100

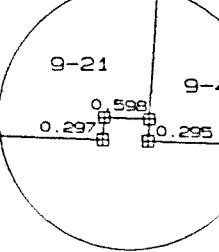

縮尺 1:500

凡例	
	コンクリート杭
	鉄 釘
	プラスチック杭
	金属標(メタル)
	木 杭