

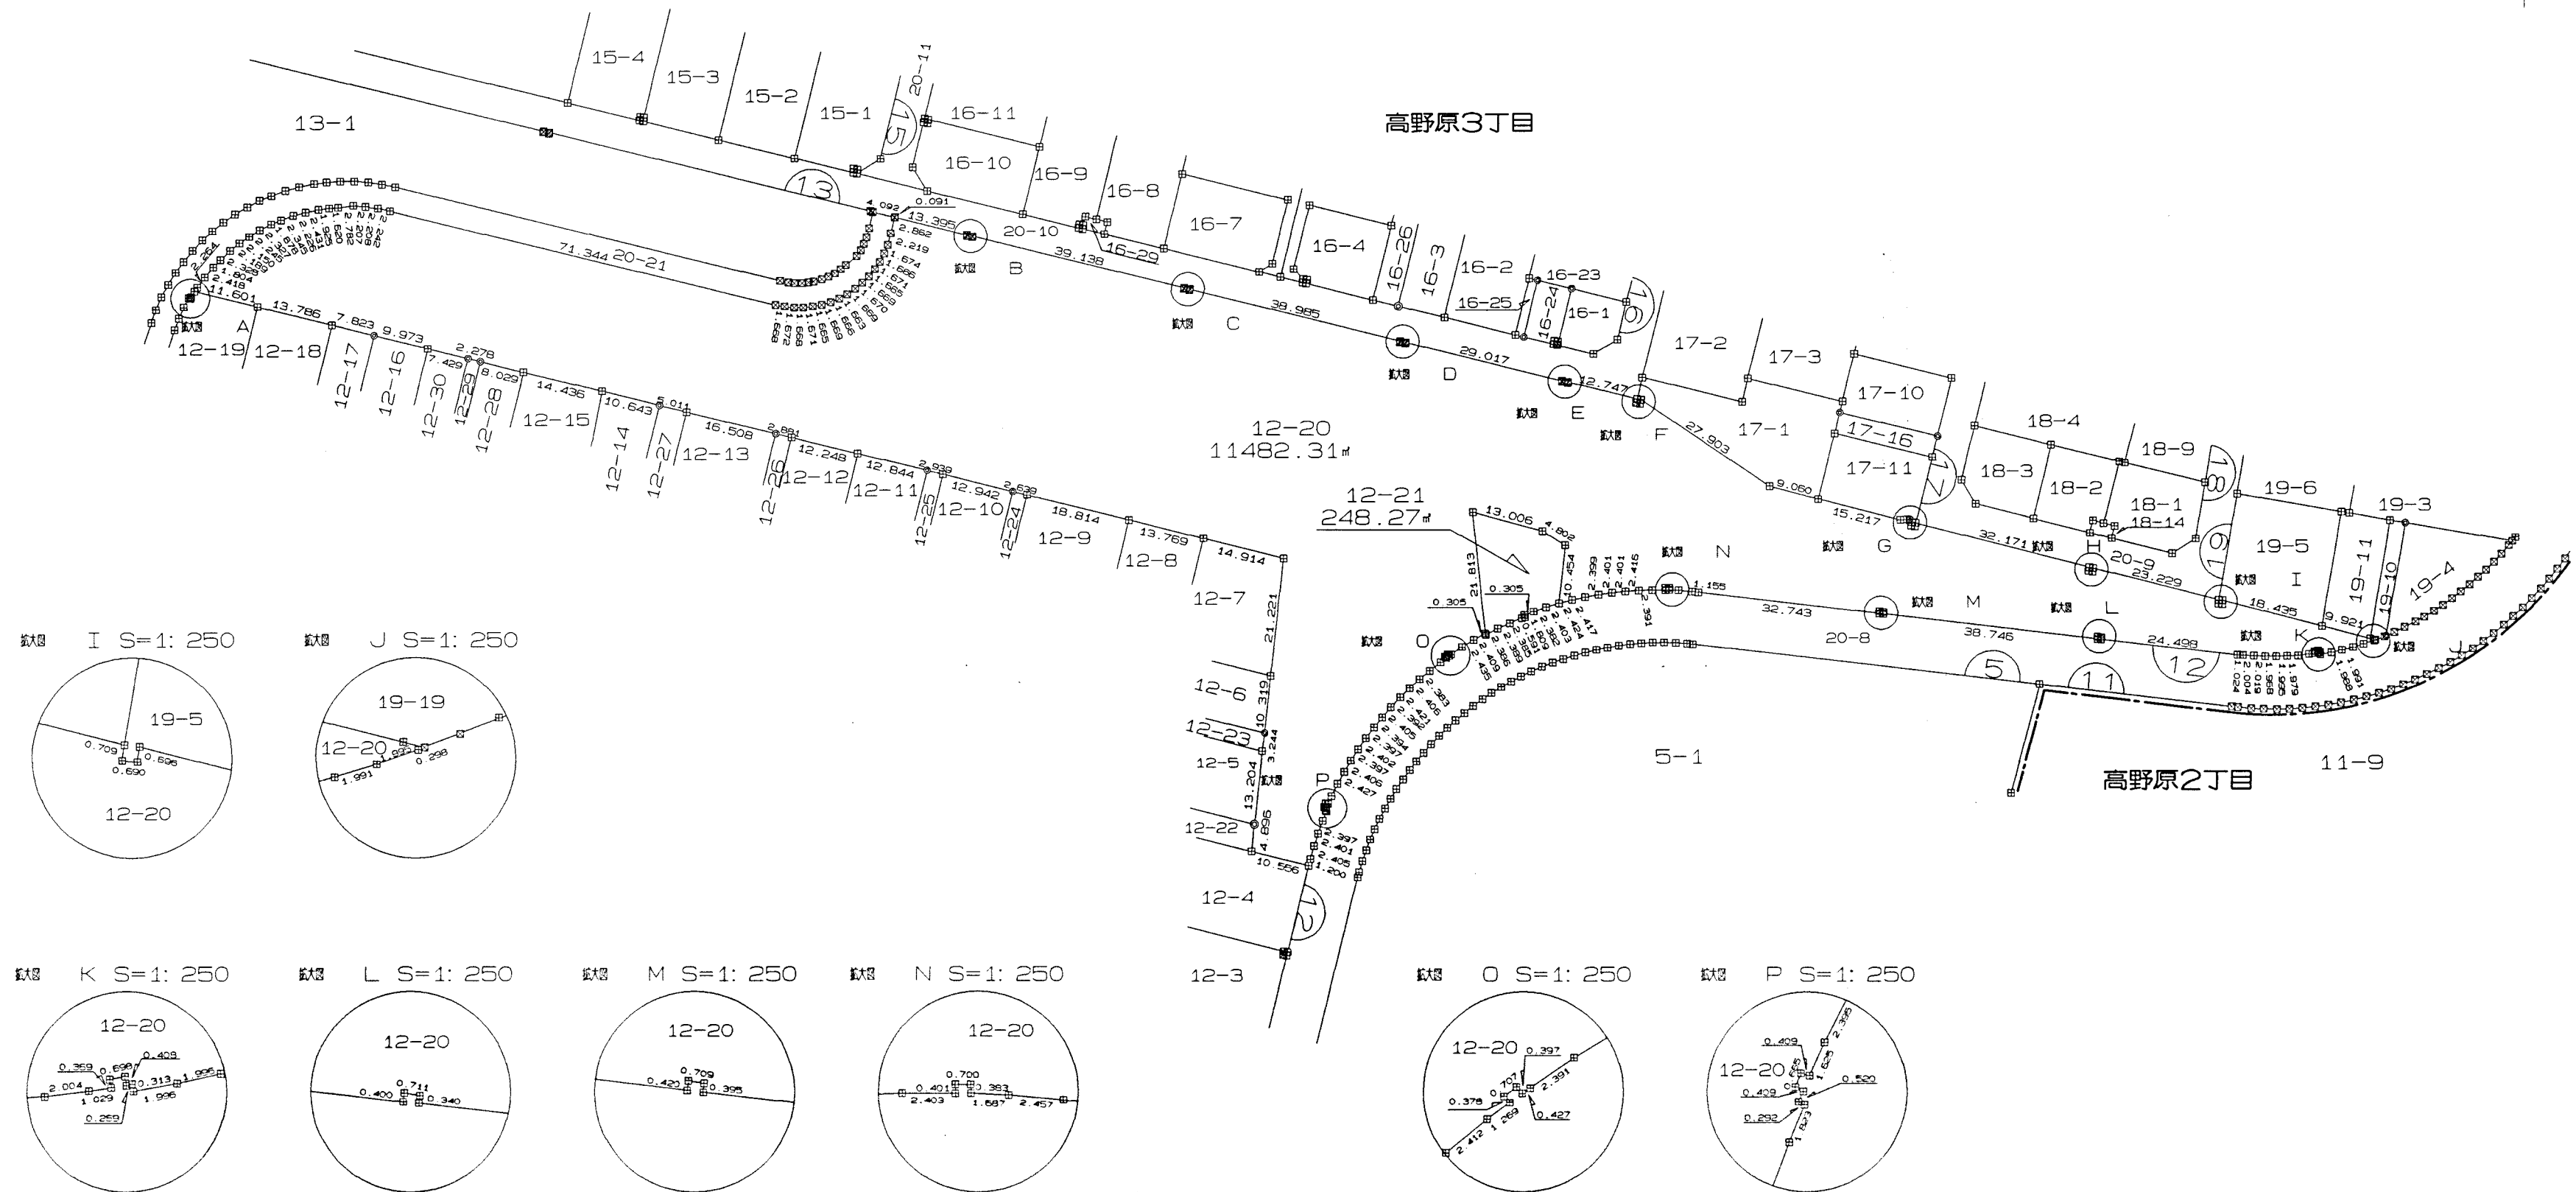
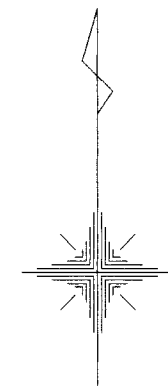



図説 A S=1:250 図説 B S=1:250 図説 C S=1:250 図説 D S=1:250 図説 E S=1:250 図説 F S=1:250 図説 G S=1:250 図説 H S=1:250

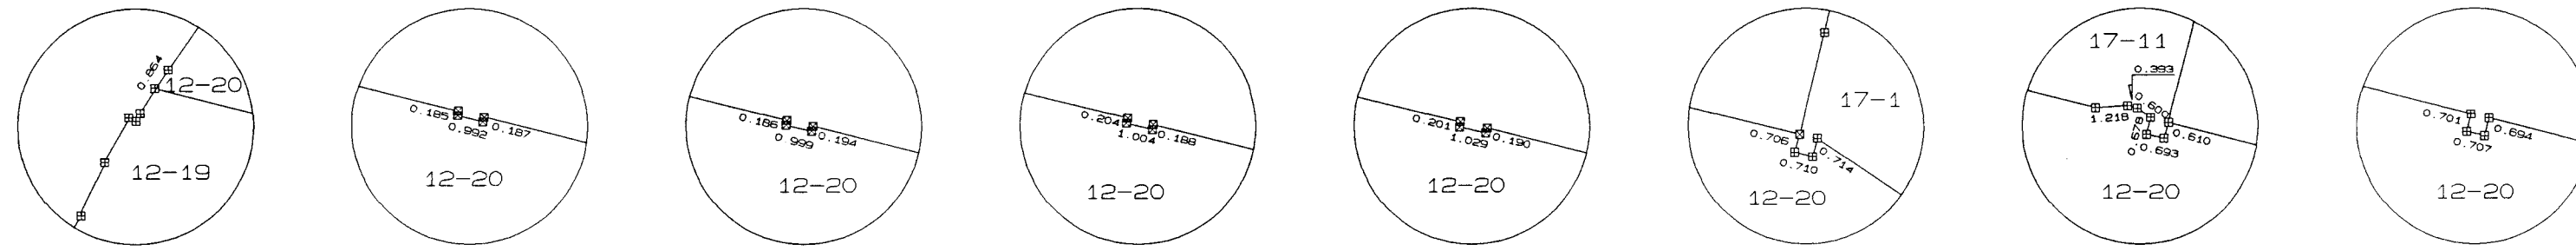


図説 I S=1:250 図説 J S=1:250

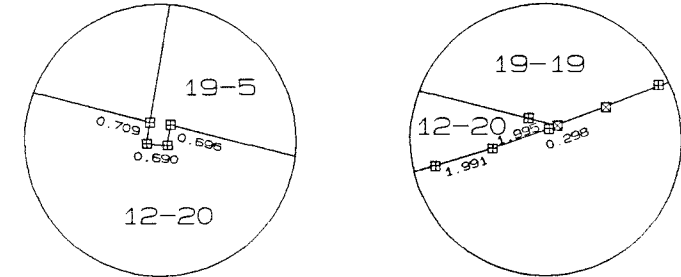

図説 K S=1:250 図説 L S=1:250 図説 M S=1:250 図説 N S=1:250

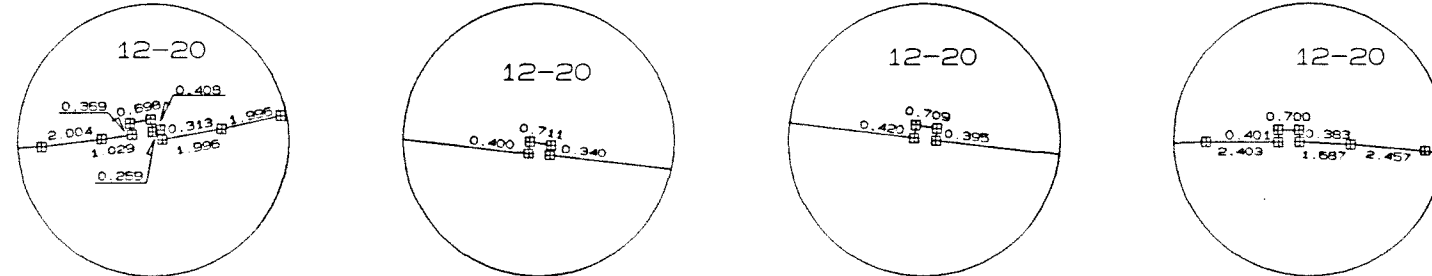

図説 O S=1:250 図説 P S=1:250

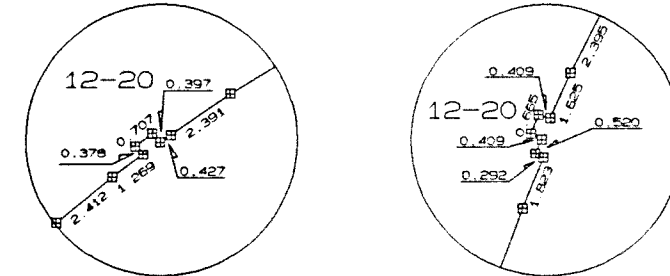

【留意事項】

- (1) 資料の記載内容は、換地処分時の状況を示したものであり、現況とは必ずしも一致しないことを十分に認識し、参考図としてのみ利用してください。
- (2) 測量値は、当該区画整理事業施行時の測量方法によるものであり、これについて異議を受け付けません。
- (3) 仙台市は、資料（写し）によって発生した直接または間接の損失、損害等について一切の責任を負いません。

縮尺 1:1 000

凡 例	
	コンクリート杭
	鉄 釘
	プラスチック杭
	金属標(メタル)
	木 杭