

図 A S=1: 100

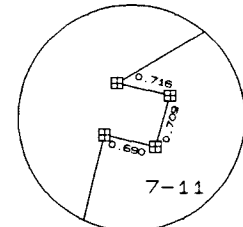


図 H S=1: 100

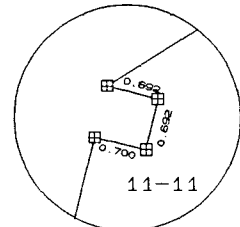


図 B S=1: 100

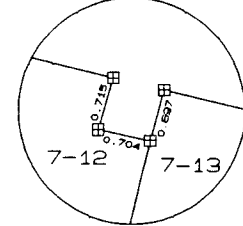


図 I S=1: 100

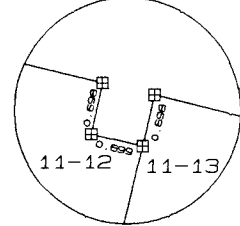


図 C S=1: 100

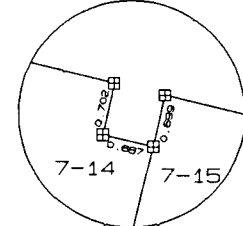


図 D S=1: 100

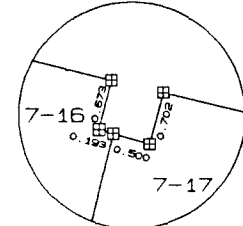


図 E S=1: 100

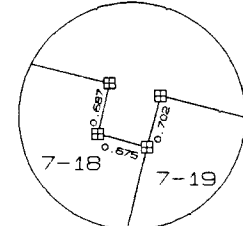


図 F S=1: 100

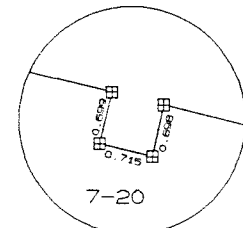


図 G S=1: 100

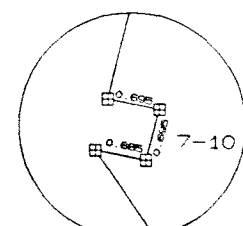


図 J S=1: 100

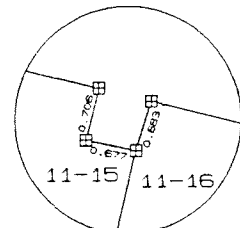


図 L S=1: 100

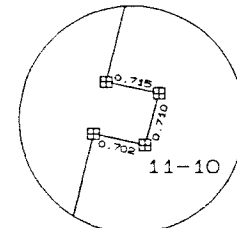


図 K S=1: 100

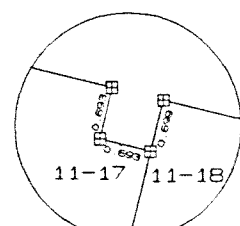


図 M S=1: 100

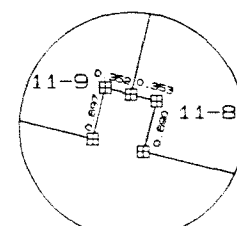


図 N S=1: 100




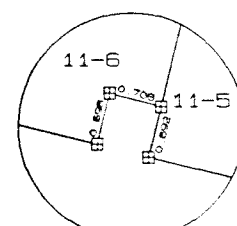


図 O S=1: 100

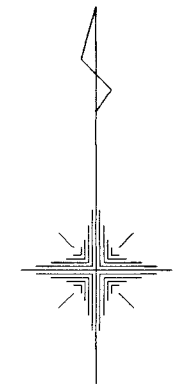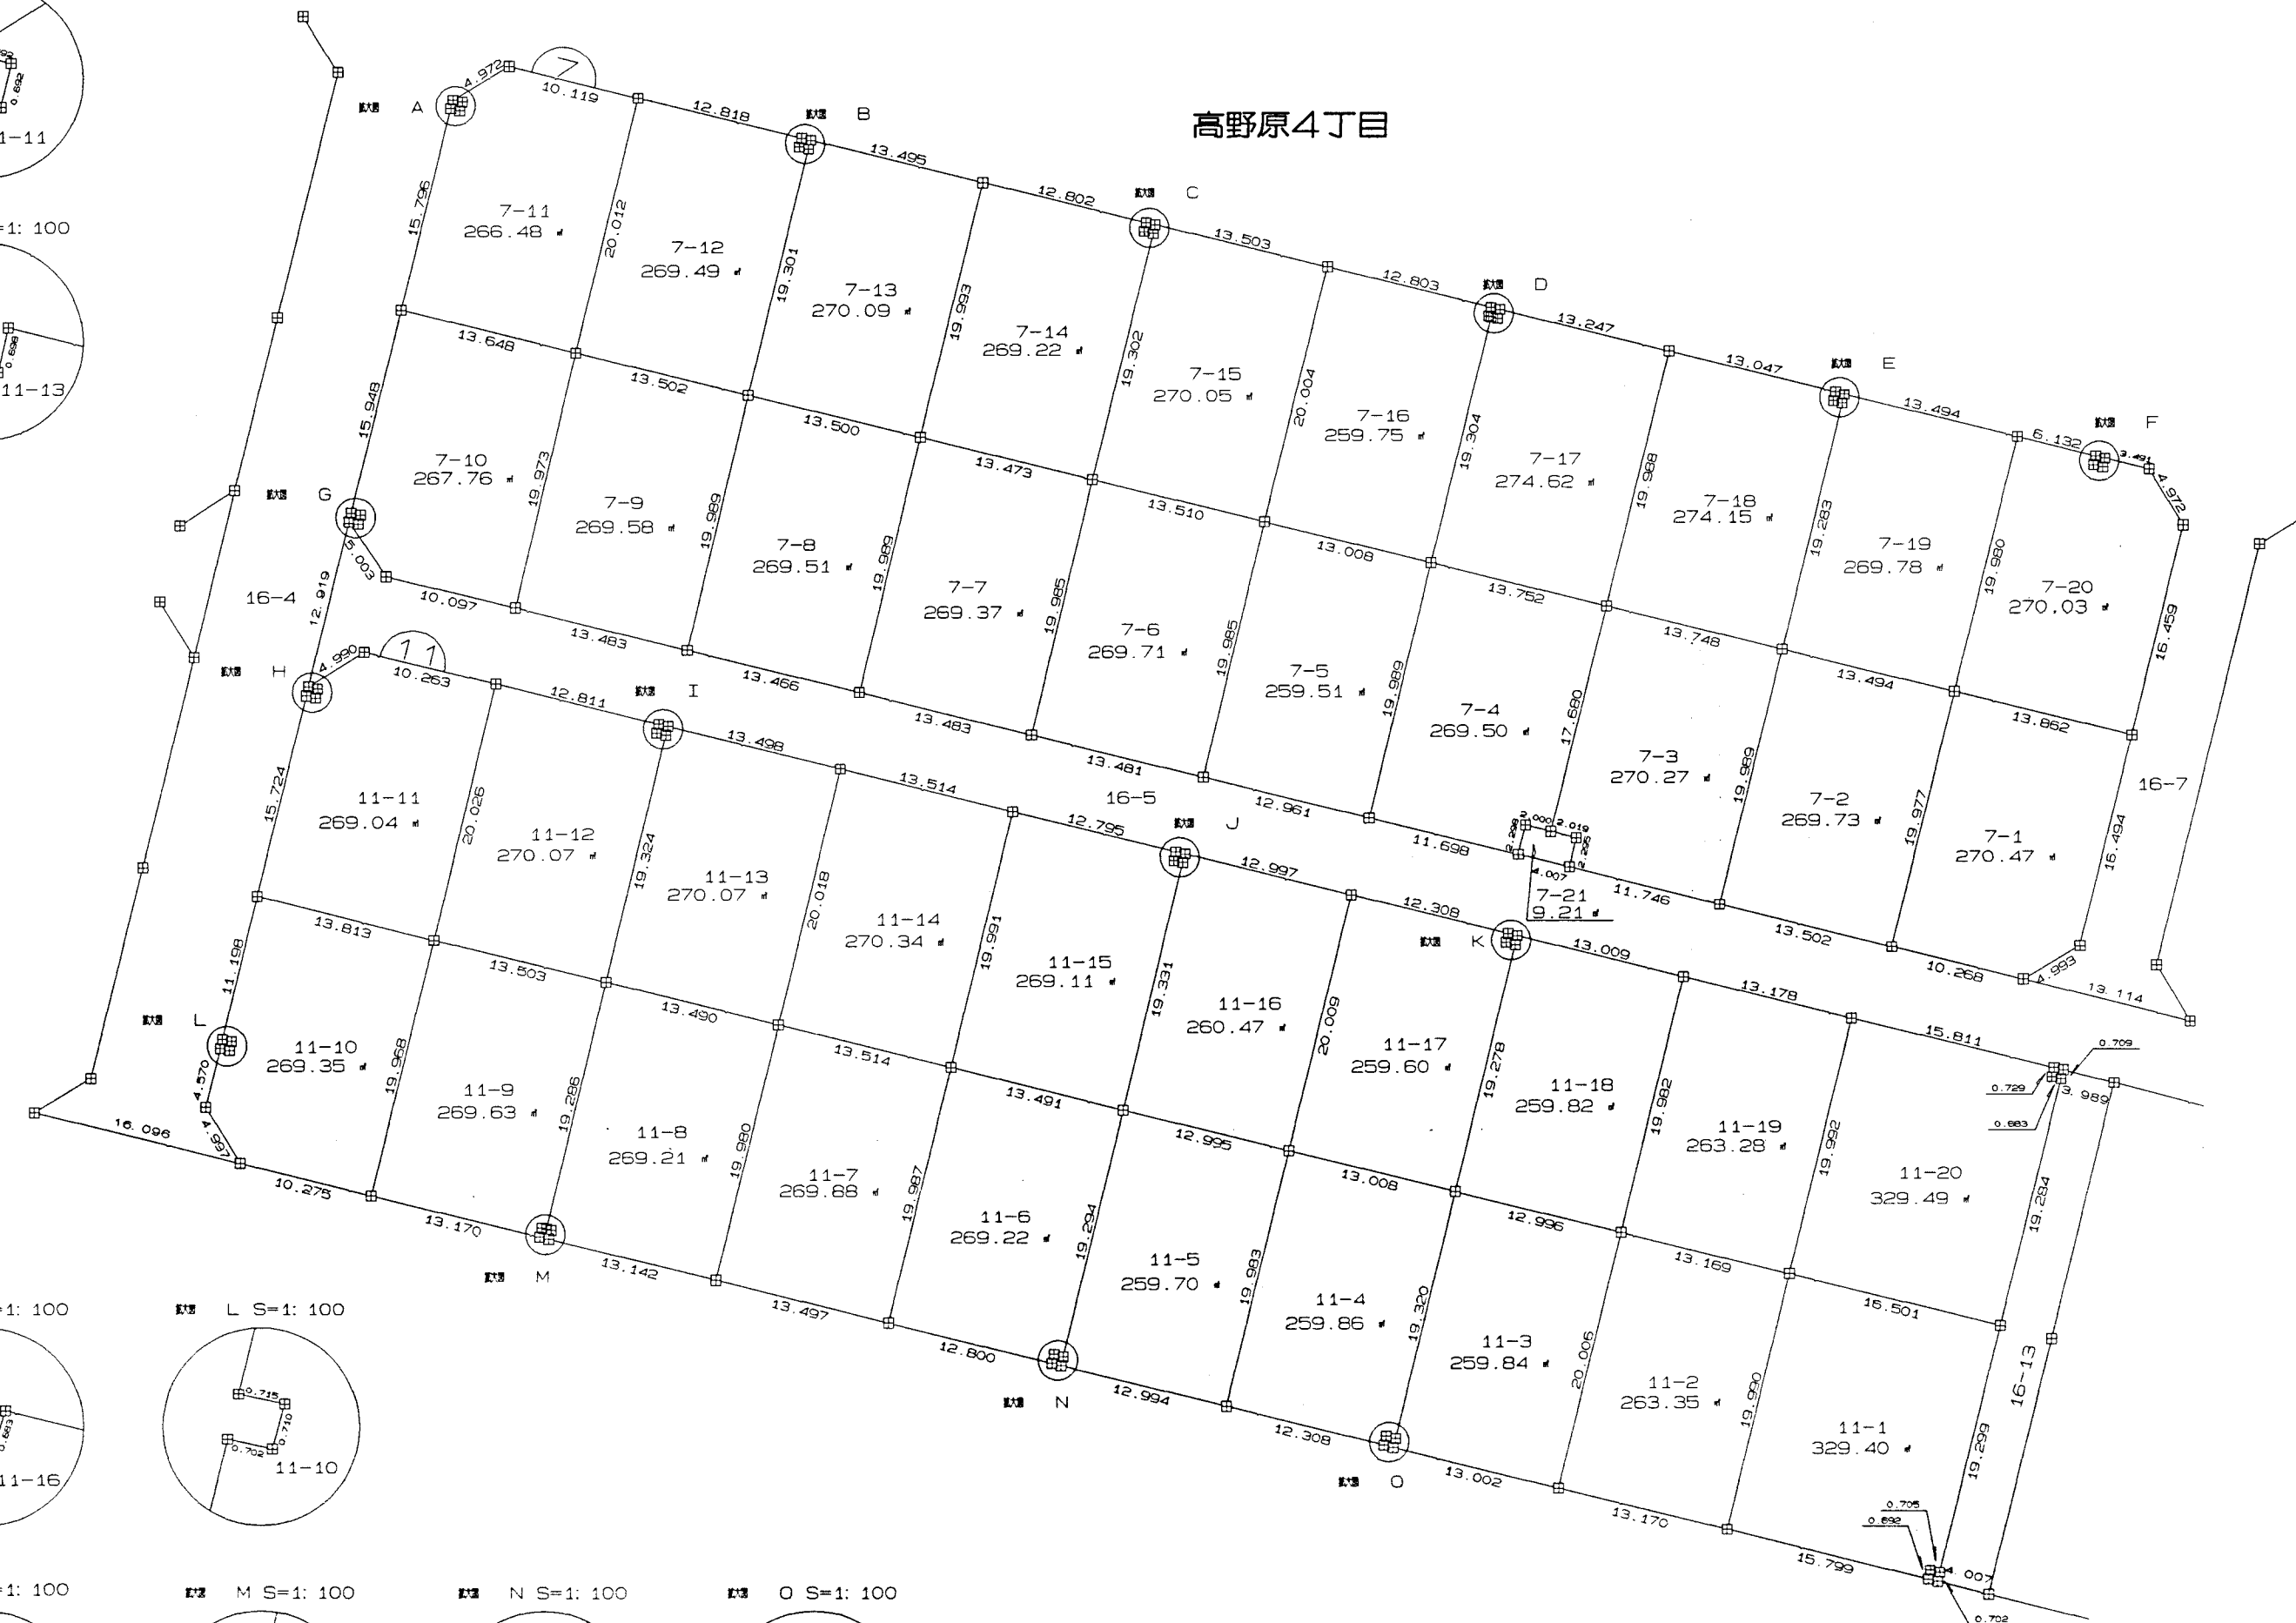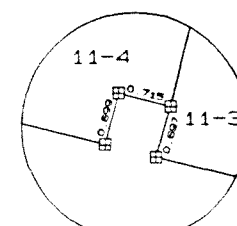

**【留意事項】**

(1) 資料の記載内容は、換地処分時の状況を示したものであり、現況とは必ずしも一致しないことを十分に認識し、参考図としてのみ利用してください。

(2) 測量値は、当該区画整理事業施行時の測量方法によるものであり、これについて異議を受け付けません。

(3) 仙台市は、資料(写し)によって発生した直接または間接の損失、損害等について一切の責任を負いません。

凡 例	
	コンクリート杭
	鉄 釘
	プラスチック杭
	金属標(メタル)
	木 杭

縮尺 1:500