


仙台市寺沢地区画地出来形確認測量原図

縮尺 1:500

平成六年三月

1	2
3	4
5	6

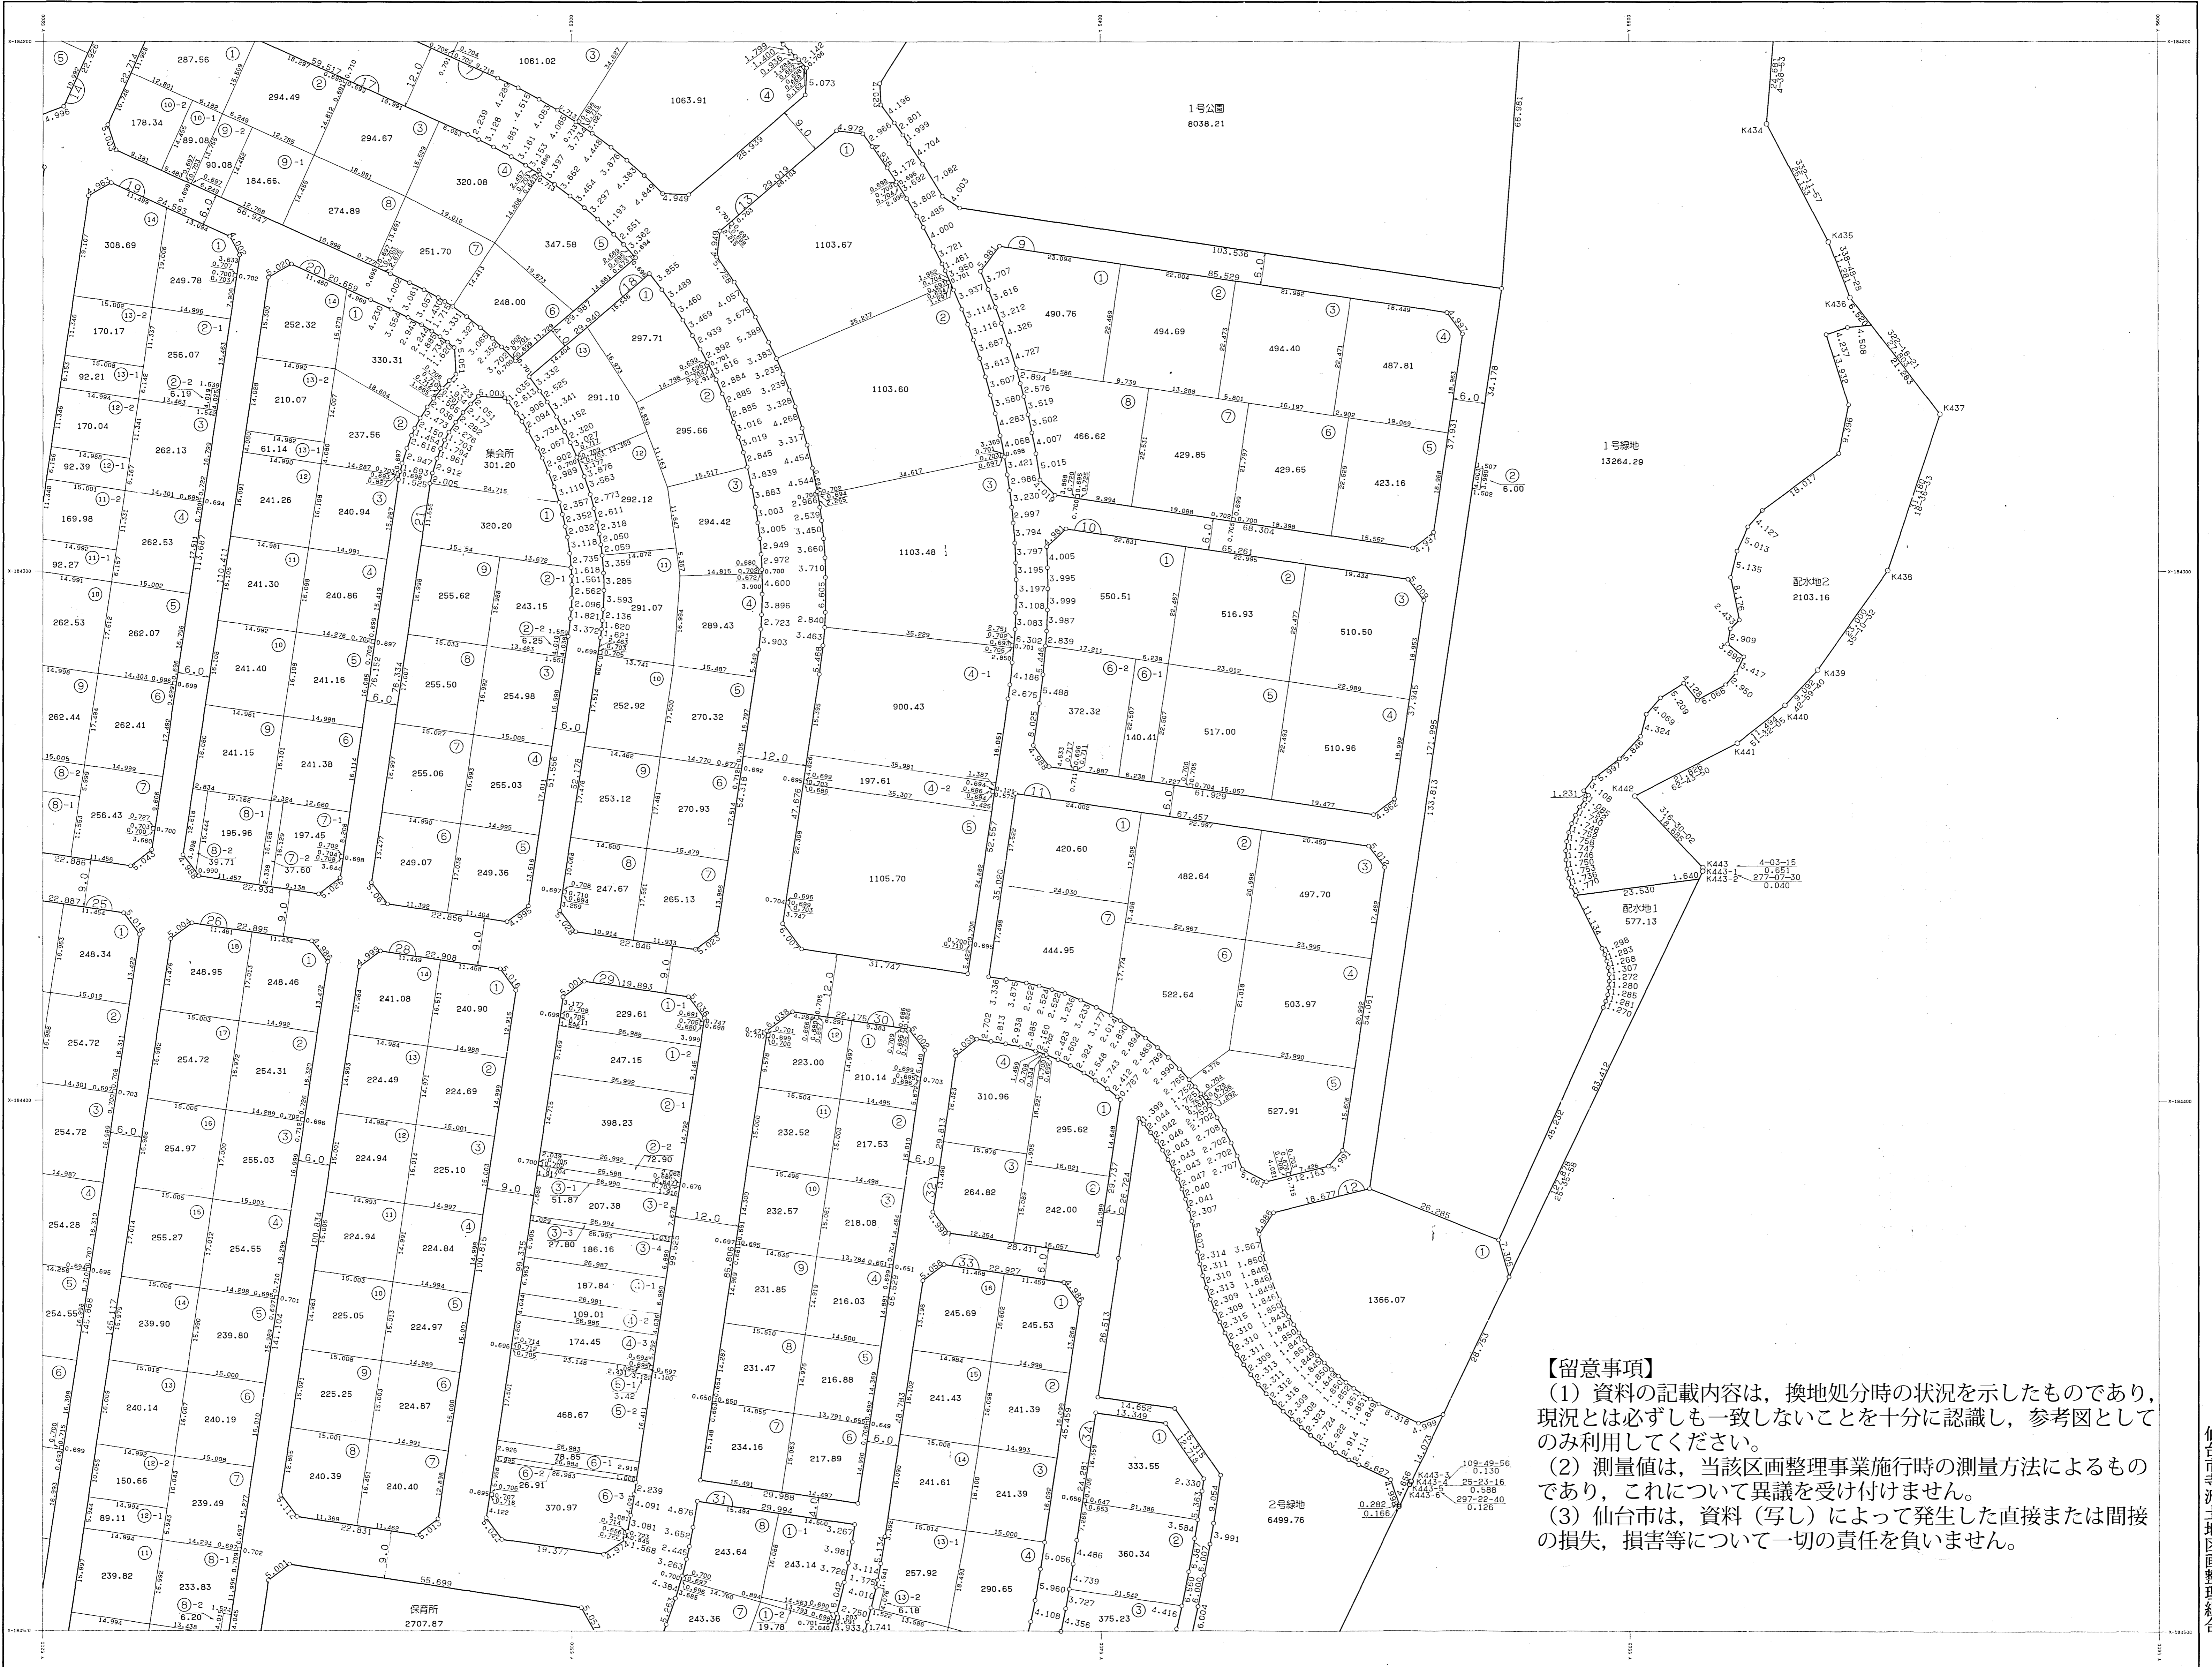

【留意事項】
(1) 資料の記載内容は、換地処分時の状況を示したものであり、現況とは必ずしも一致しないことを十分に認識し、参考図としてのみ利用してください。
(2) 測量値は、当該区画整理事業施行時の測量方法によるものであり、これについて異議を受け付けません。
(3) 仙台市は、資料(写し)によって発生した直接または間接の損失、損害等について一切の責任を負いません。

株式会社 日技

仙台市寺沢土地区画整理組合

この測量成果は、建設省国土院院長の承認及び取組を得て、測量師の測量結果及び測量成果を使用して作成したものである。
(承認番号) 平 5 規公 第 226 号

