


仙塩広域都市計画事業 仙台市富沢駅南土地区画整理事業 画地出来形確認測量原図

縮尺 1:500

全6葉の4

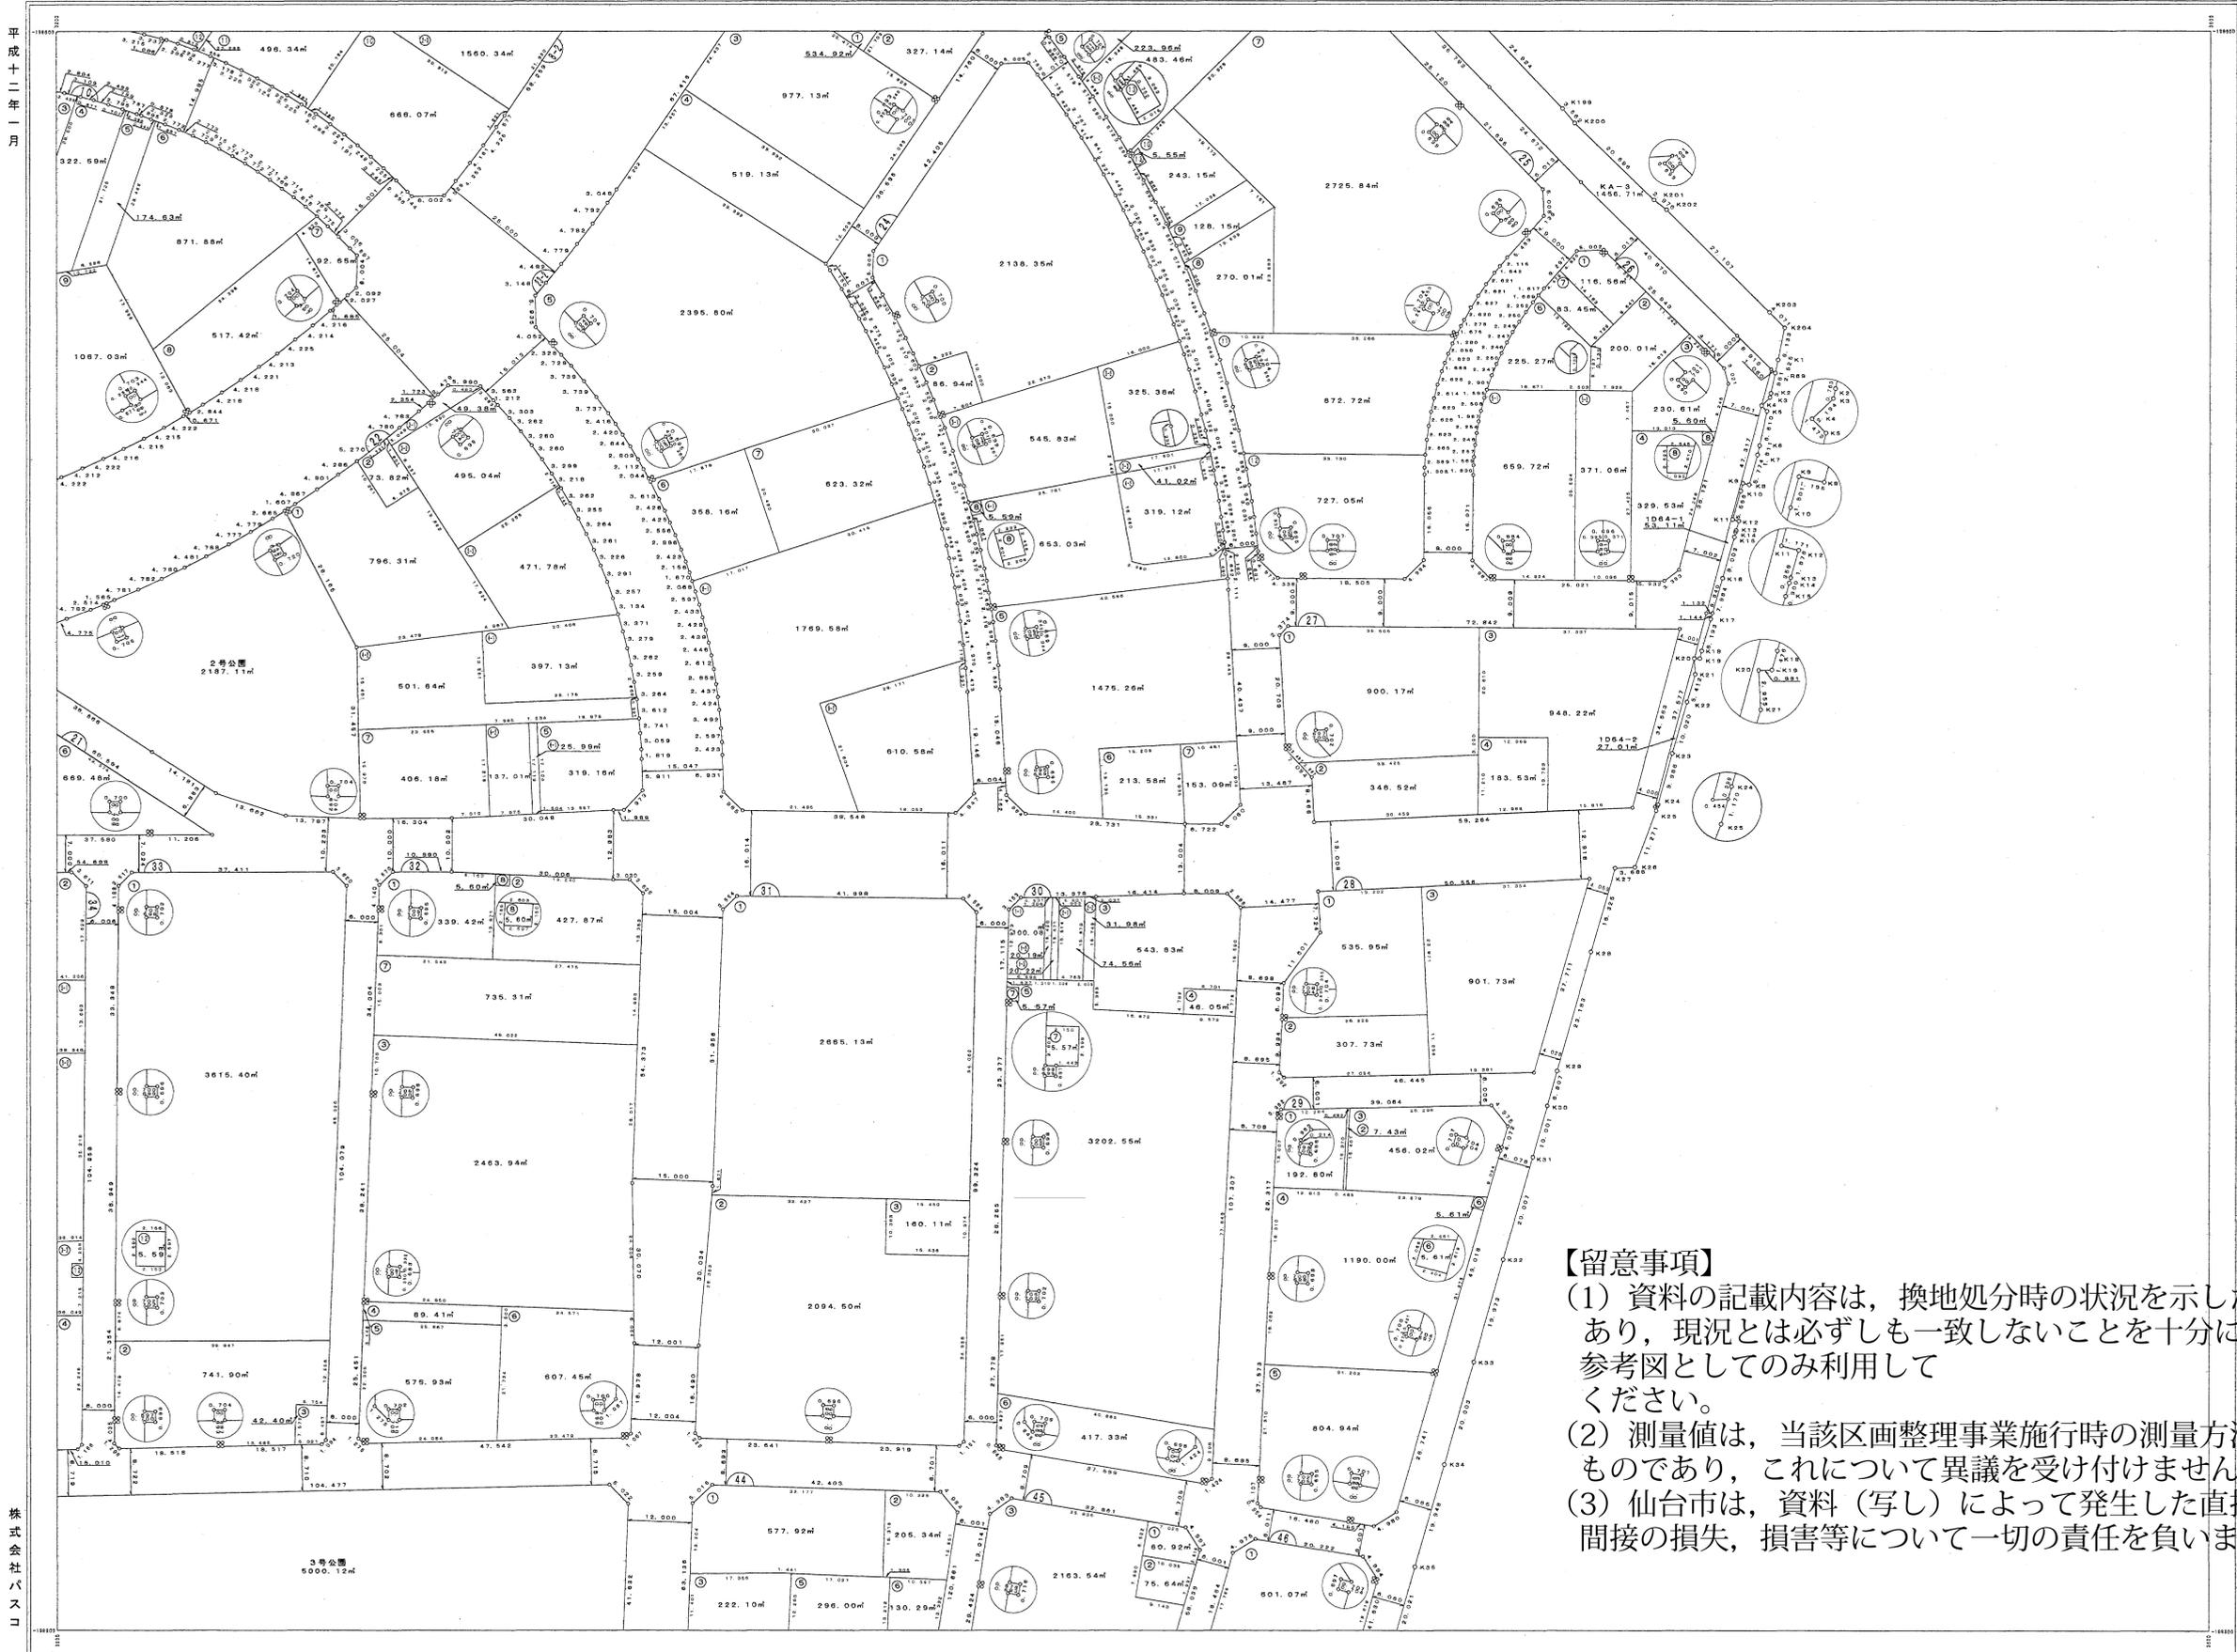

平成十二年一月

株式会社パスコ

仙台市富沢駅南土地区画整理組合

- 【留意事項】**
- (1) 資料の記載内容は、換地処分時の状況を示したものであり、現況とは必ずしも一致しないことを十分に認識し、参考図としてのみ利用してください。
 - (2) 測量値は、当該区画整理事業施行時の測量方法によるものであり、これについて異議を受け付けません。
 - (3) 仙台市は、資料（写し）によって発生した直接または間接の損失、損害等について一切の責任を負いません。

「この測量成果は、建設省国土地理院長の承認を得て、同院所定の測量機及び測量成果を使用して得たものである。
(承認番号) 平11.夏公第19号」