


仙塩広域都市計画事業 仙台市富沢駅周辺土地区画整理事業 地図

平成二十八年 六月


1
2 3
4 5 6
7 8
9 10

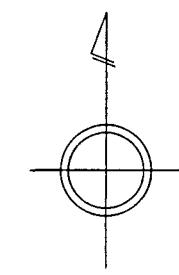

【留意事項】

- (1) 資料の記載内容は、換地処分時の状況を示したものであり、現況とは必ずしも一致しないことを十分に認識し、参考図としてのみ利用してください。
- (2) 測量値は、当該区画整理事業施行時の測量方法によるものであり、これについて異議を受け付けません。
- (3) 仙台市は、資料（写し）によって発生した直接または間接の損失、損害等について一切の責任を負いません。

大野田五丁目

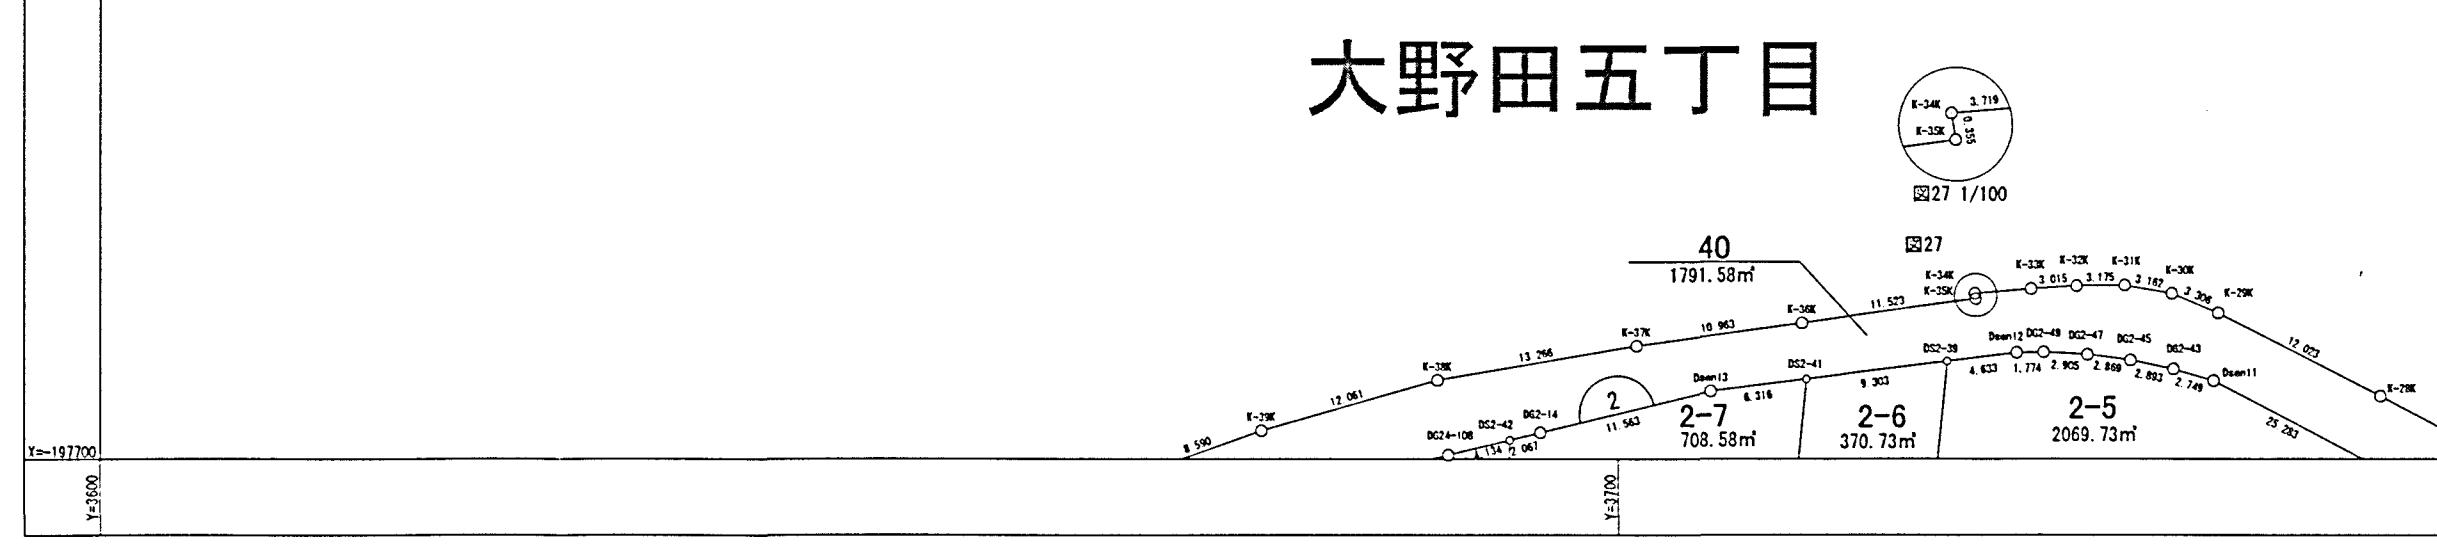

1 : 500

「この測量結果は、国土地理院長の助言を受けて得たものである
(助言番号) 平26 東公 第336号」

仙
台
市