
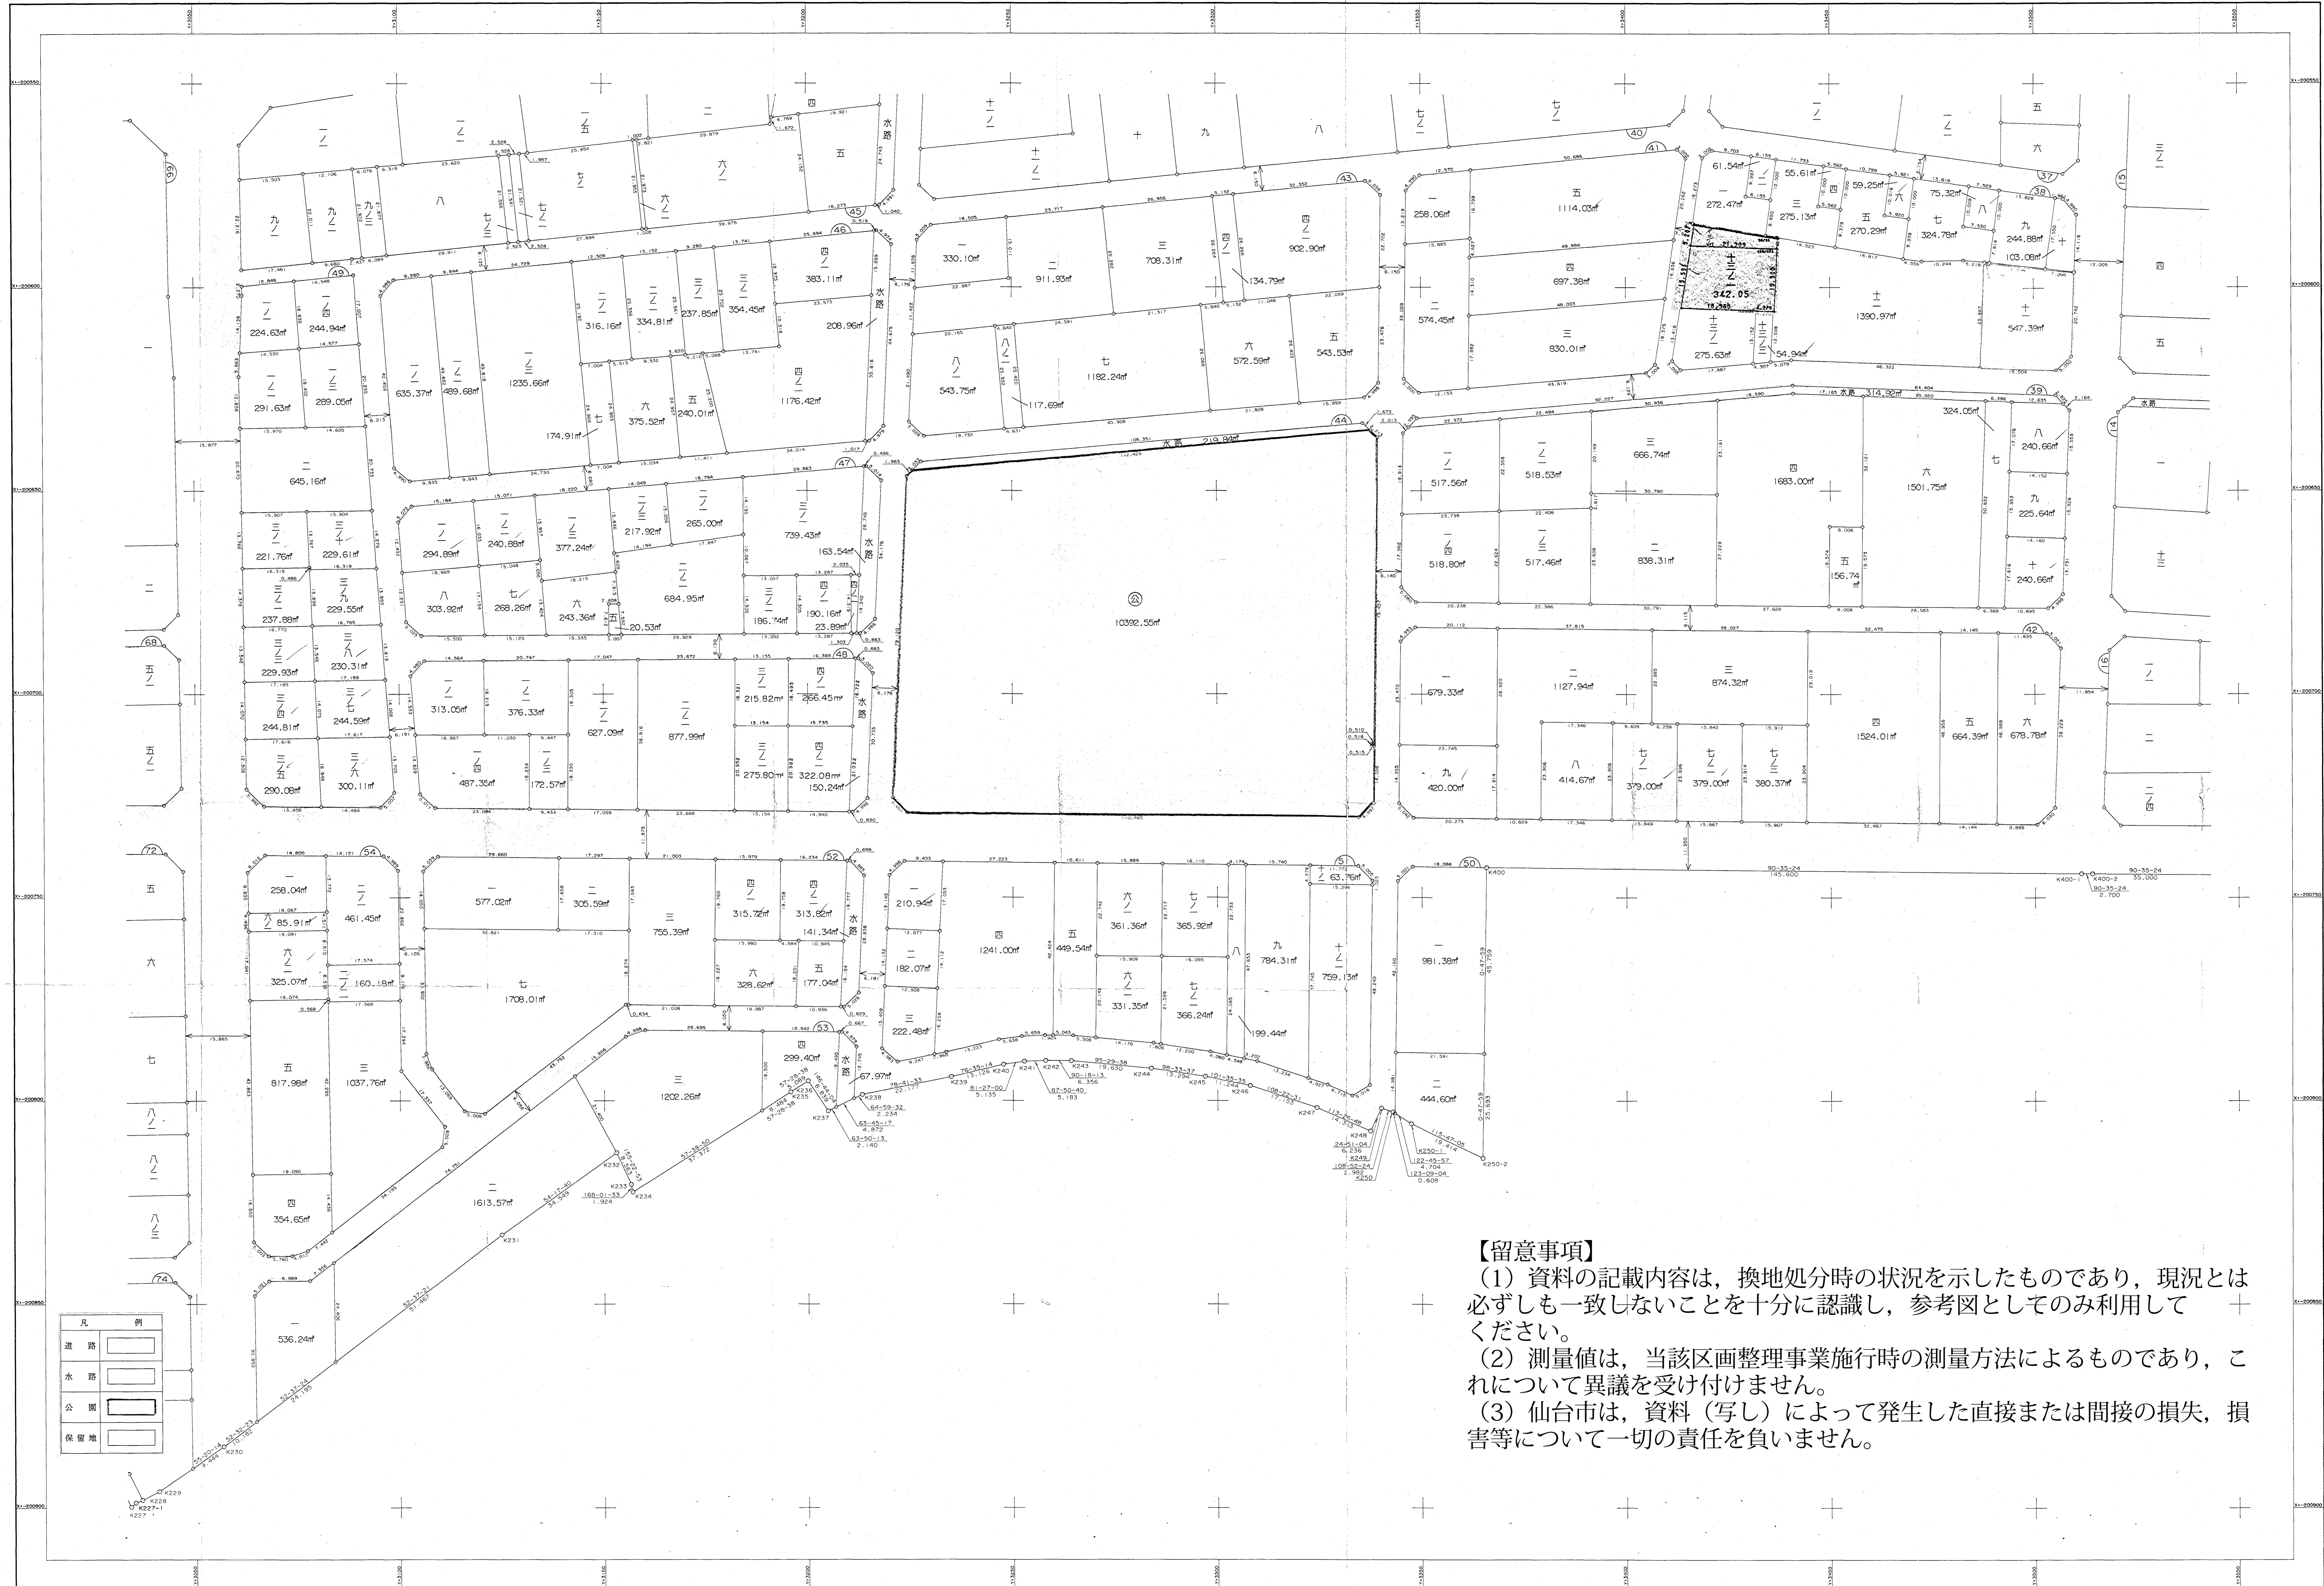


仙台市柳生土地区画整理事業 画地出来形確認測量図

縮尺 1:500

1	2	3	4	5
1	2	3	4	5

平成 二 年 二 月 二 日 測量

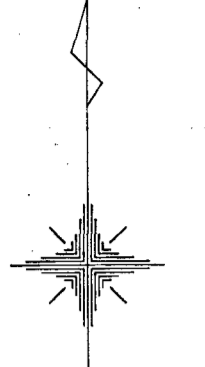

凡 例	
進路	
水路	
公園	
保留地	

【留意事項】

- (1) 資料の記載内容は、換地処分時の状況を示したものであり、現況とは必ずしも一致しないことを十分に認識し、参考図としてのみ利用してください。
- (2) 測量値は、当該区画整理事業施行時の測量方法によるものであり、これについて異議を受け付けません。
- (3) 仙台市は、資料（写し）によって発生した直接または間接の損失、損害等について一切の責任を負いません。

仙台市柳生土地区画整理事務所

仙台市柳生土地区画整理事務所

