仙台市赤坂土地区画整理事業
換　地　図

【留意事項】
(1) 資料の記載内容は，換地処分時の状況を示したものであり，現況とは必ずしも一致しないことを十分に認識し，参考図としてのみ利用してください。
(2) 測量値は，当該区画整理事業施行時の測量方法によるものであり，これについて異議を受け付けません。
(3) 仙台市は，資料（写し）によって発生した直接または間接の損失，損害等について一切の責任を負いません。

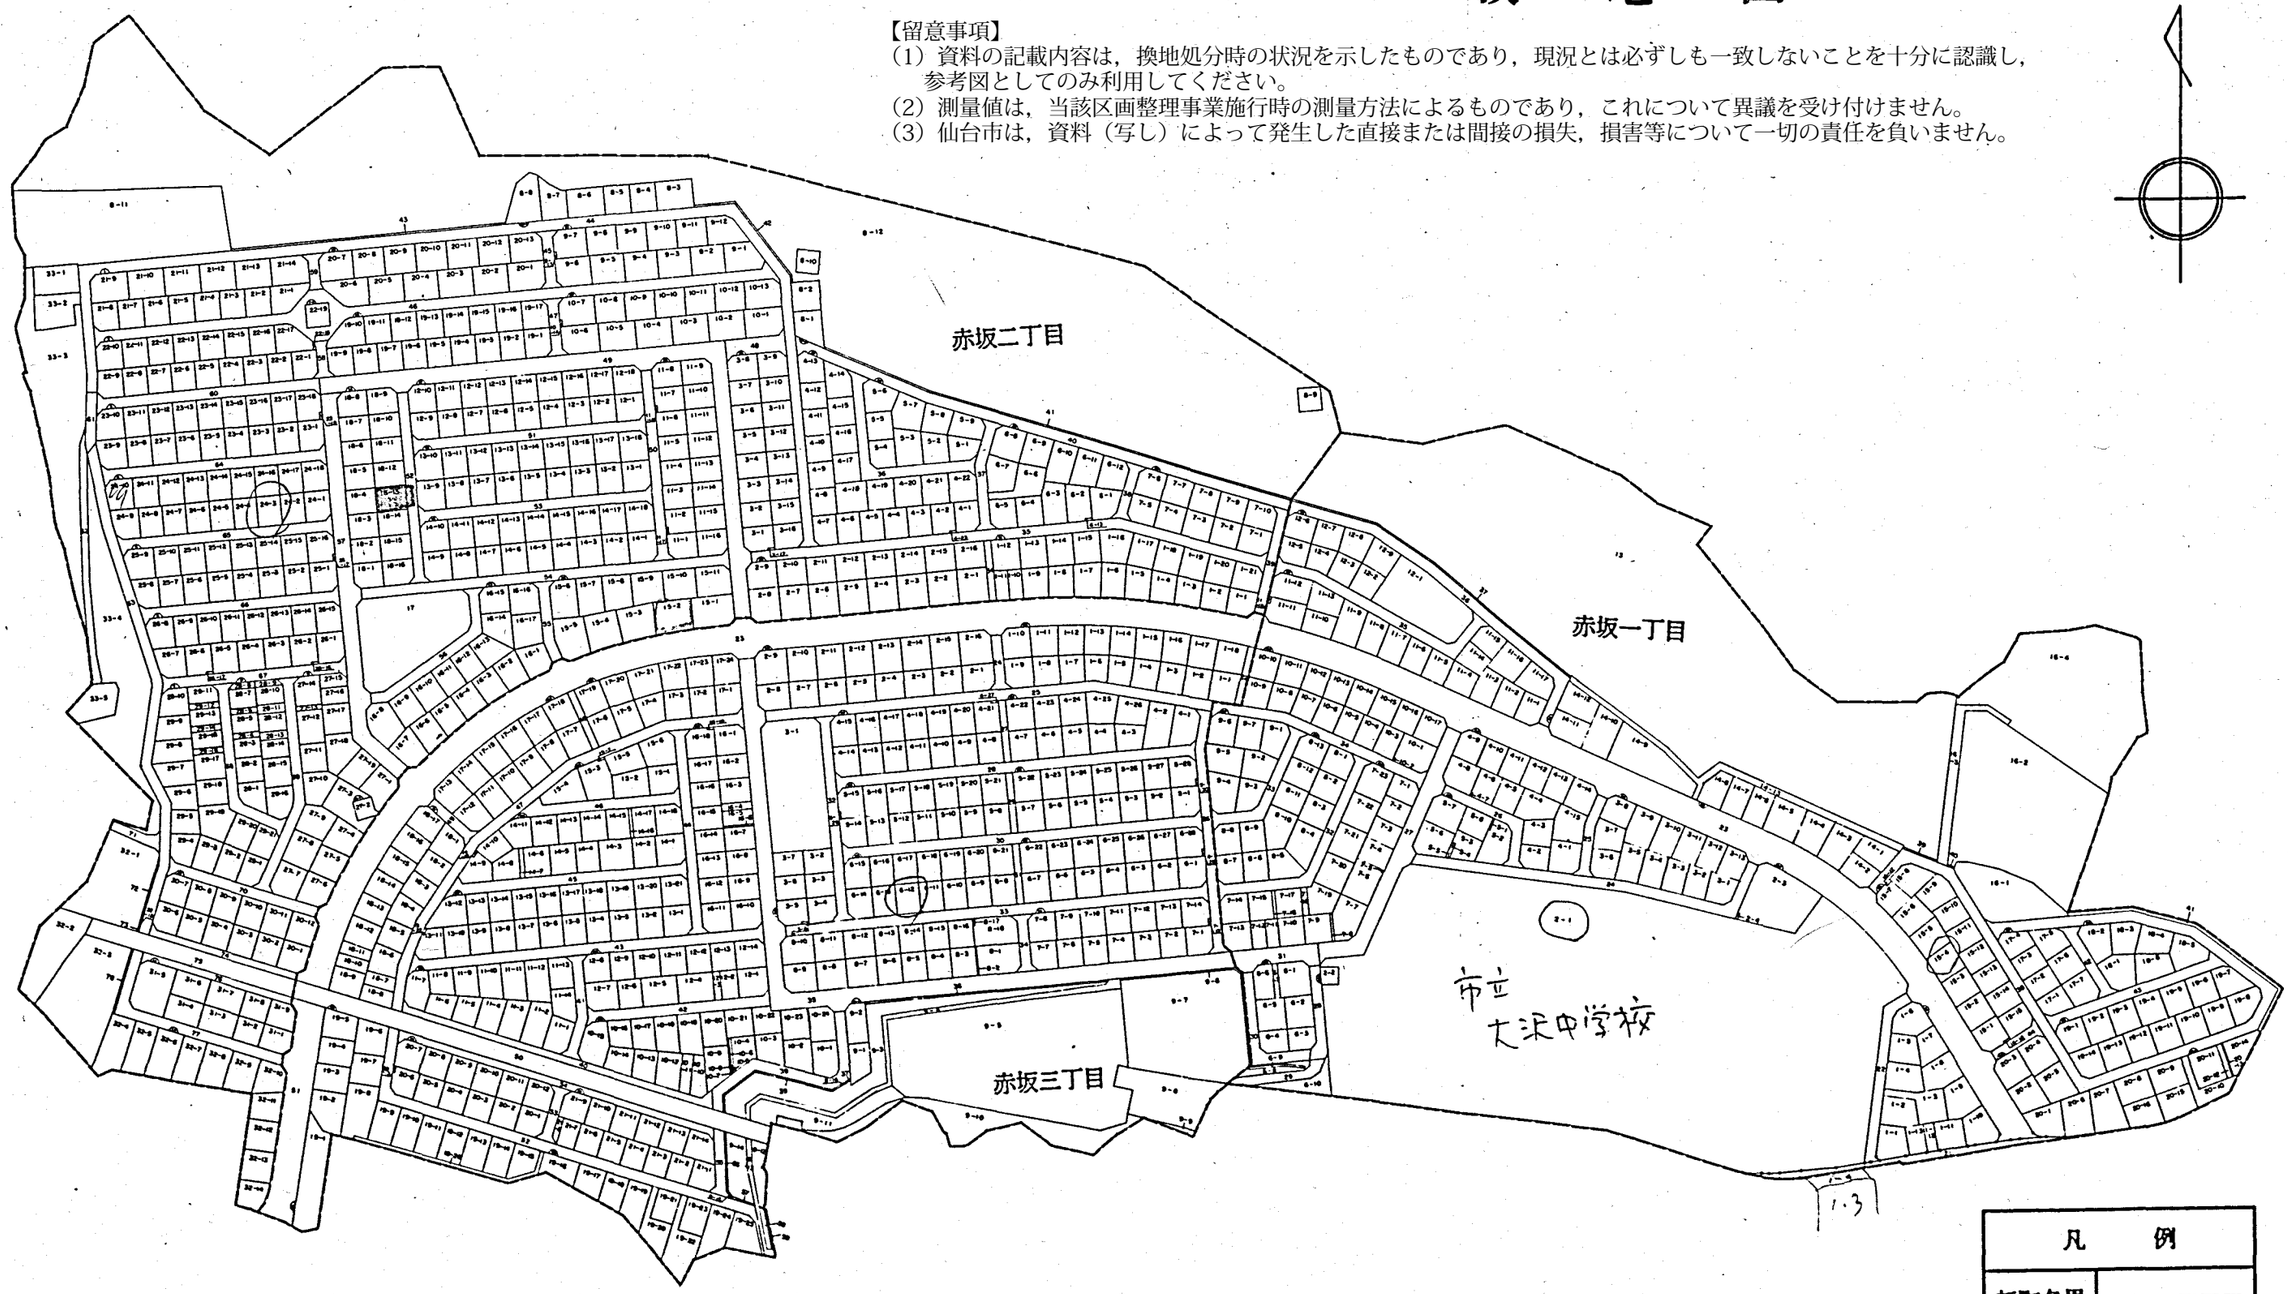

S＝1：4000

凡　例	
新町名界	―――――
新地番	1－1

仙台市赤坂土地区画整理事業 画地出来形確認測量原図　縮尺１：1,000

1:1,000

0 10 20 30 40 50 100 200m

株式会社 三洋設計

仙台市赤坂土地区画整理組合