平成十三年三月

仙台市山田鈎取土地区画整理事業　換地出来形確認測量図　縮尺 S=1:500

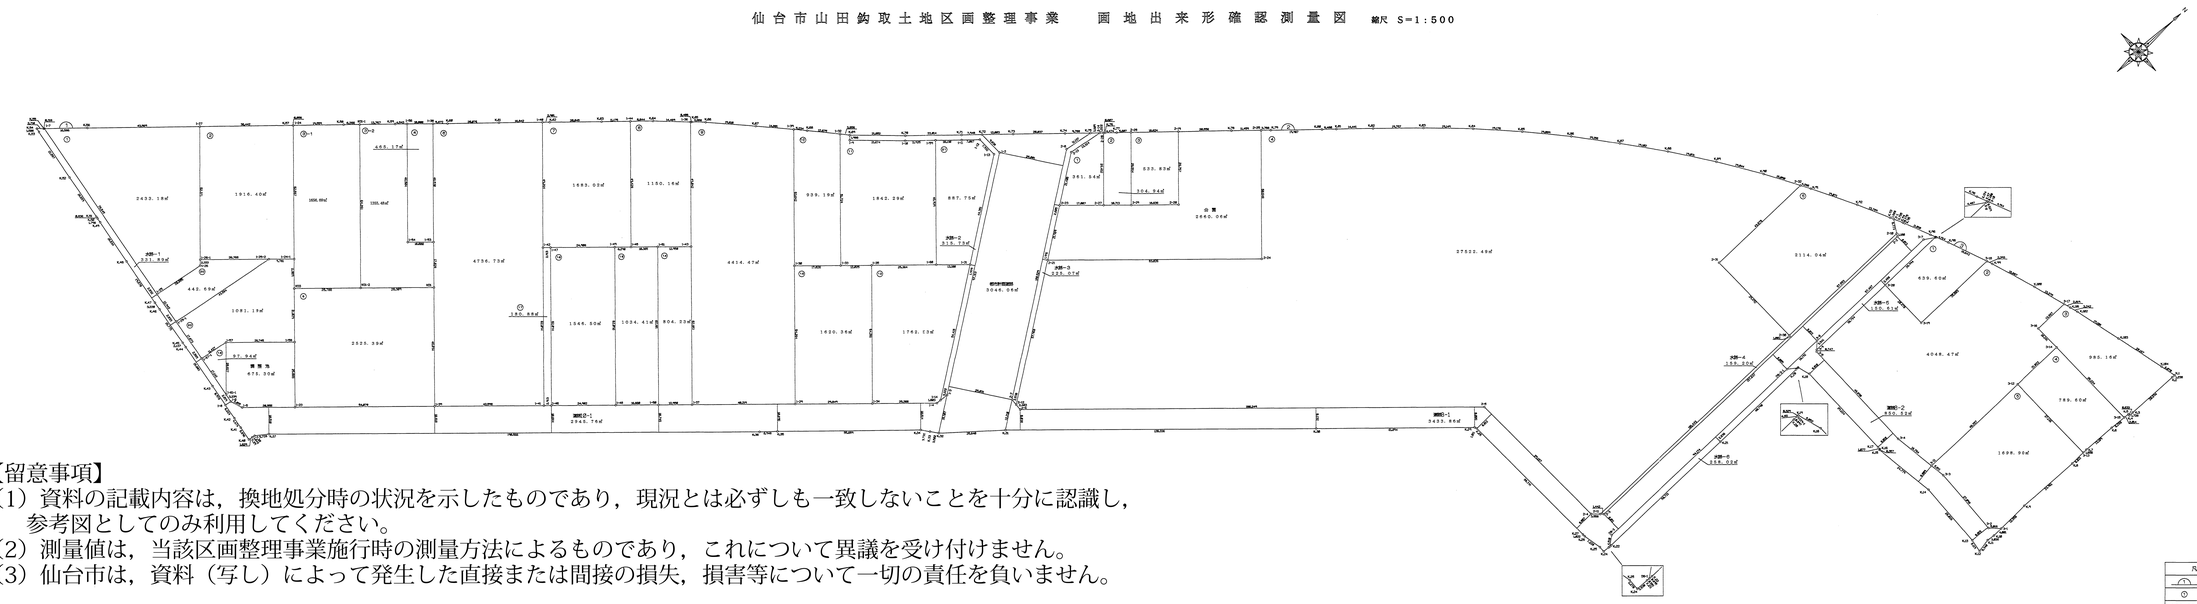

【留意事項】

(1) 資料の記載内容は，換地処分時の状況を示したものであり，現況とは必ずしも一致しないことを十分に認識し，参考図としてのみ利用してください。

(2) 測量値は，当該区画整理事業施行時の測量方法によるものであり，これについて異議を受け付けません。

(3) 仙台市は，資料（写し）によって発生した直接または間接の損失，損害等について一切の責任を負いません。

株式会社 オオバ 東北支店

仙台市山田鈎取土地区画整理組合