


【留意事項】

- (1) 資料の記載内容は、換地処分時の状況を示したものであり、現況とは必ずしも一致しないことを十分に認識し、参考図としてのみ利用してください。
- (2) 測量値は、当該区画整理事業施行時の測量方法によるものであり、これについて異議を受け付けません。
- (3) 仙台市は、資料（写し）によって発生した直接または間接の損失、損害等について一切の責任を負いません。

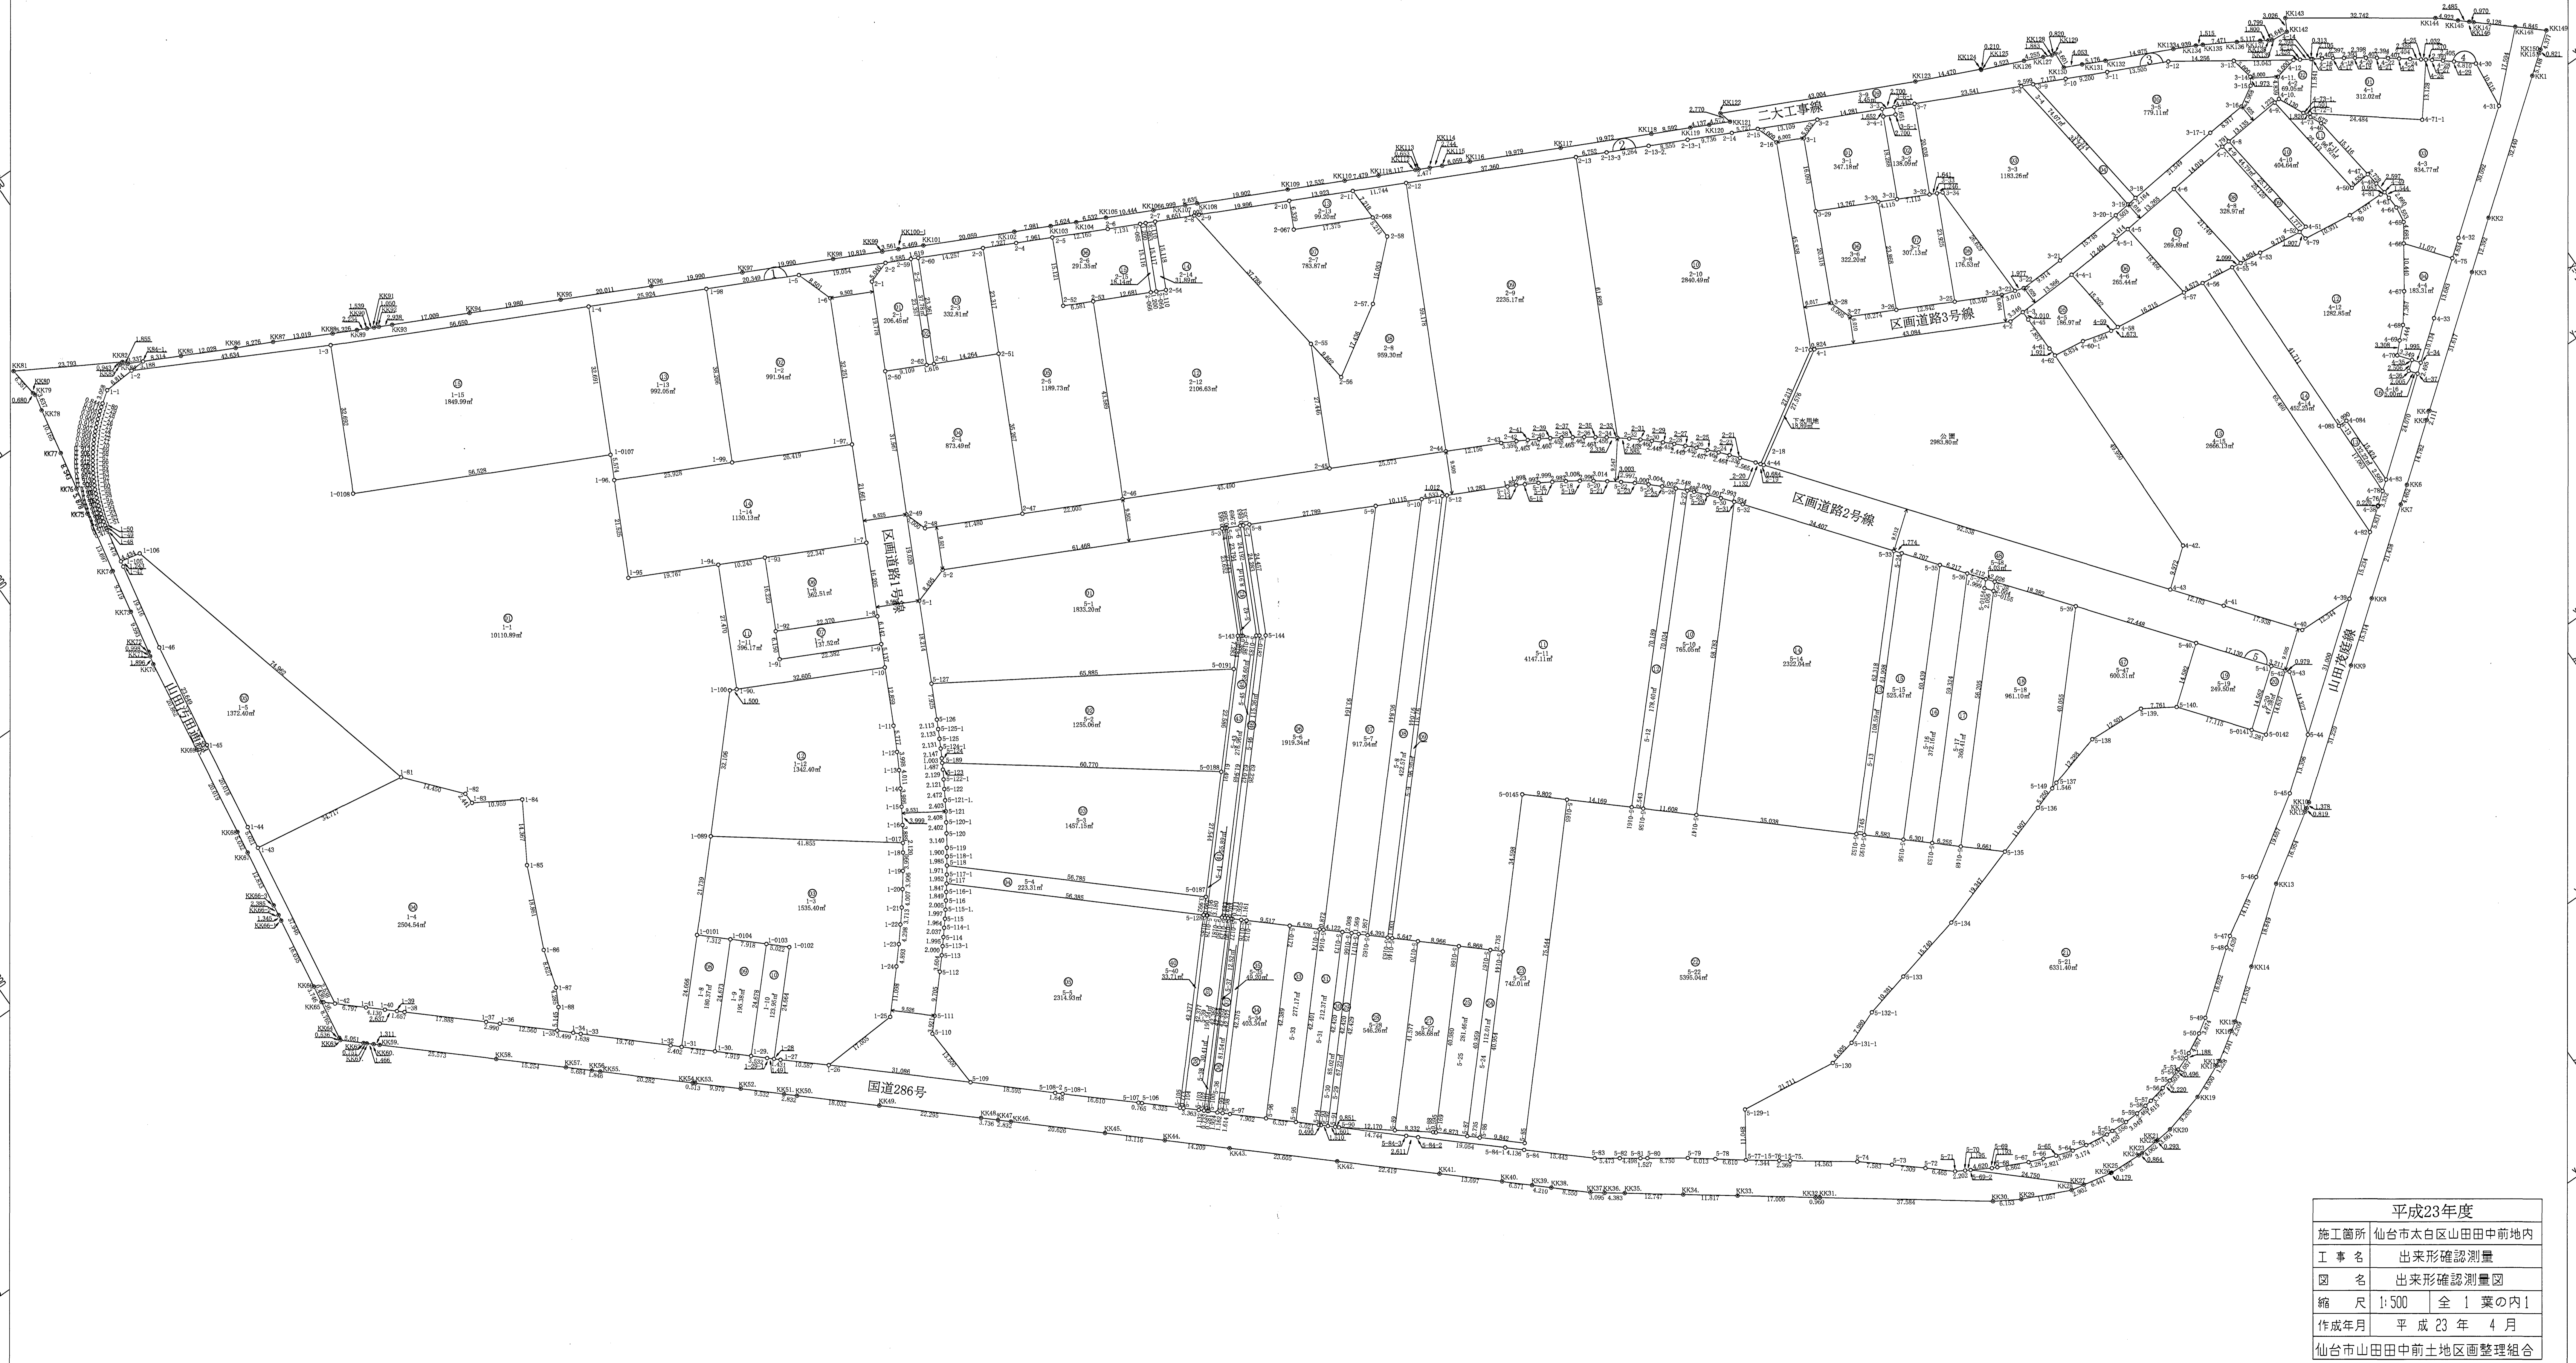

平成23年度	
施工箇所	仙台市太白区山田田中前地区内
工事名	出来形確認測量
図名	出来形確認測量図
縮尺	1:500 全1葉の内1
作成年月	平成23年4月
仙台市山田田中前地区区画整理組合	