仙塩広域都市計画事業　仙台駅東第二土地区画整理事業
出来形確認測量図【１／３】

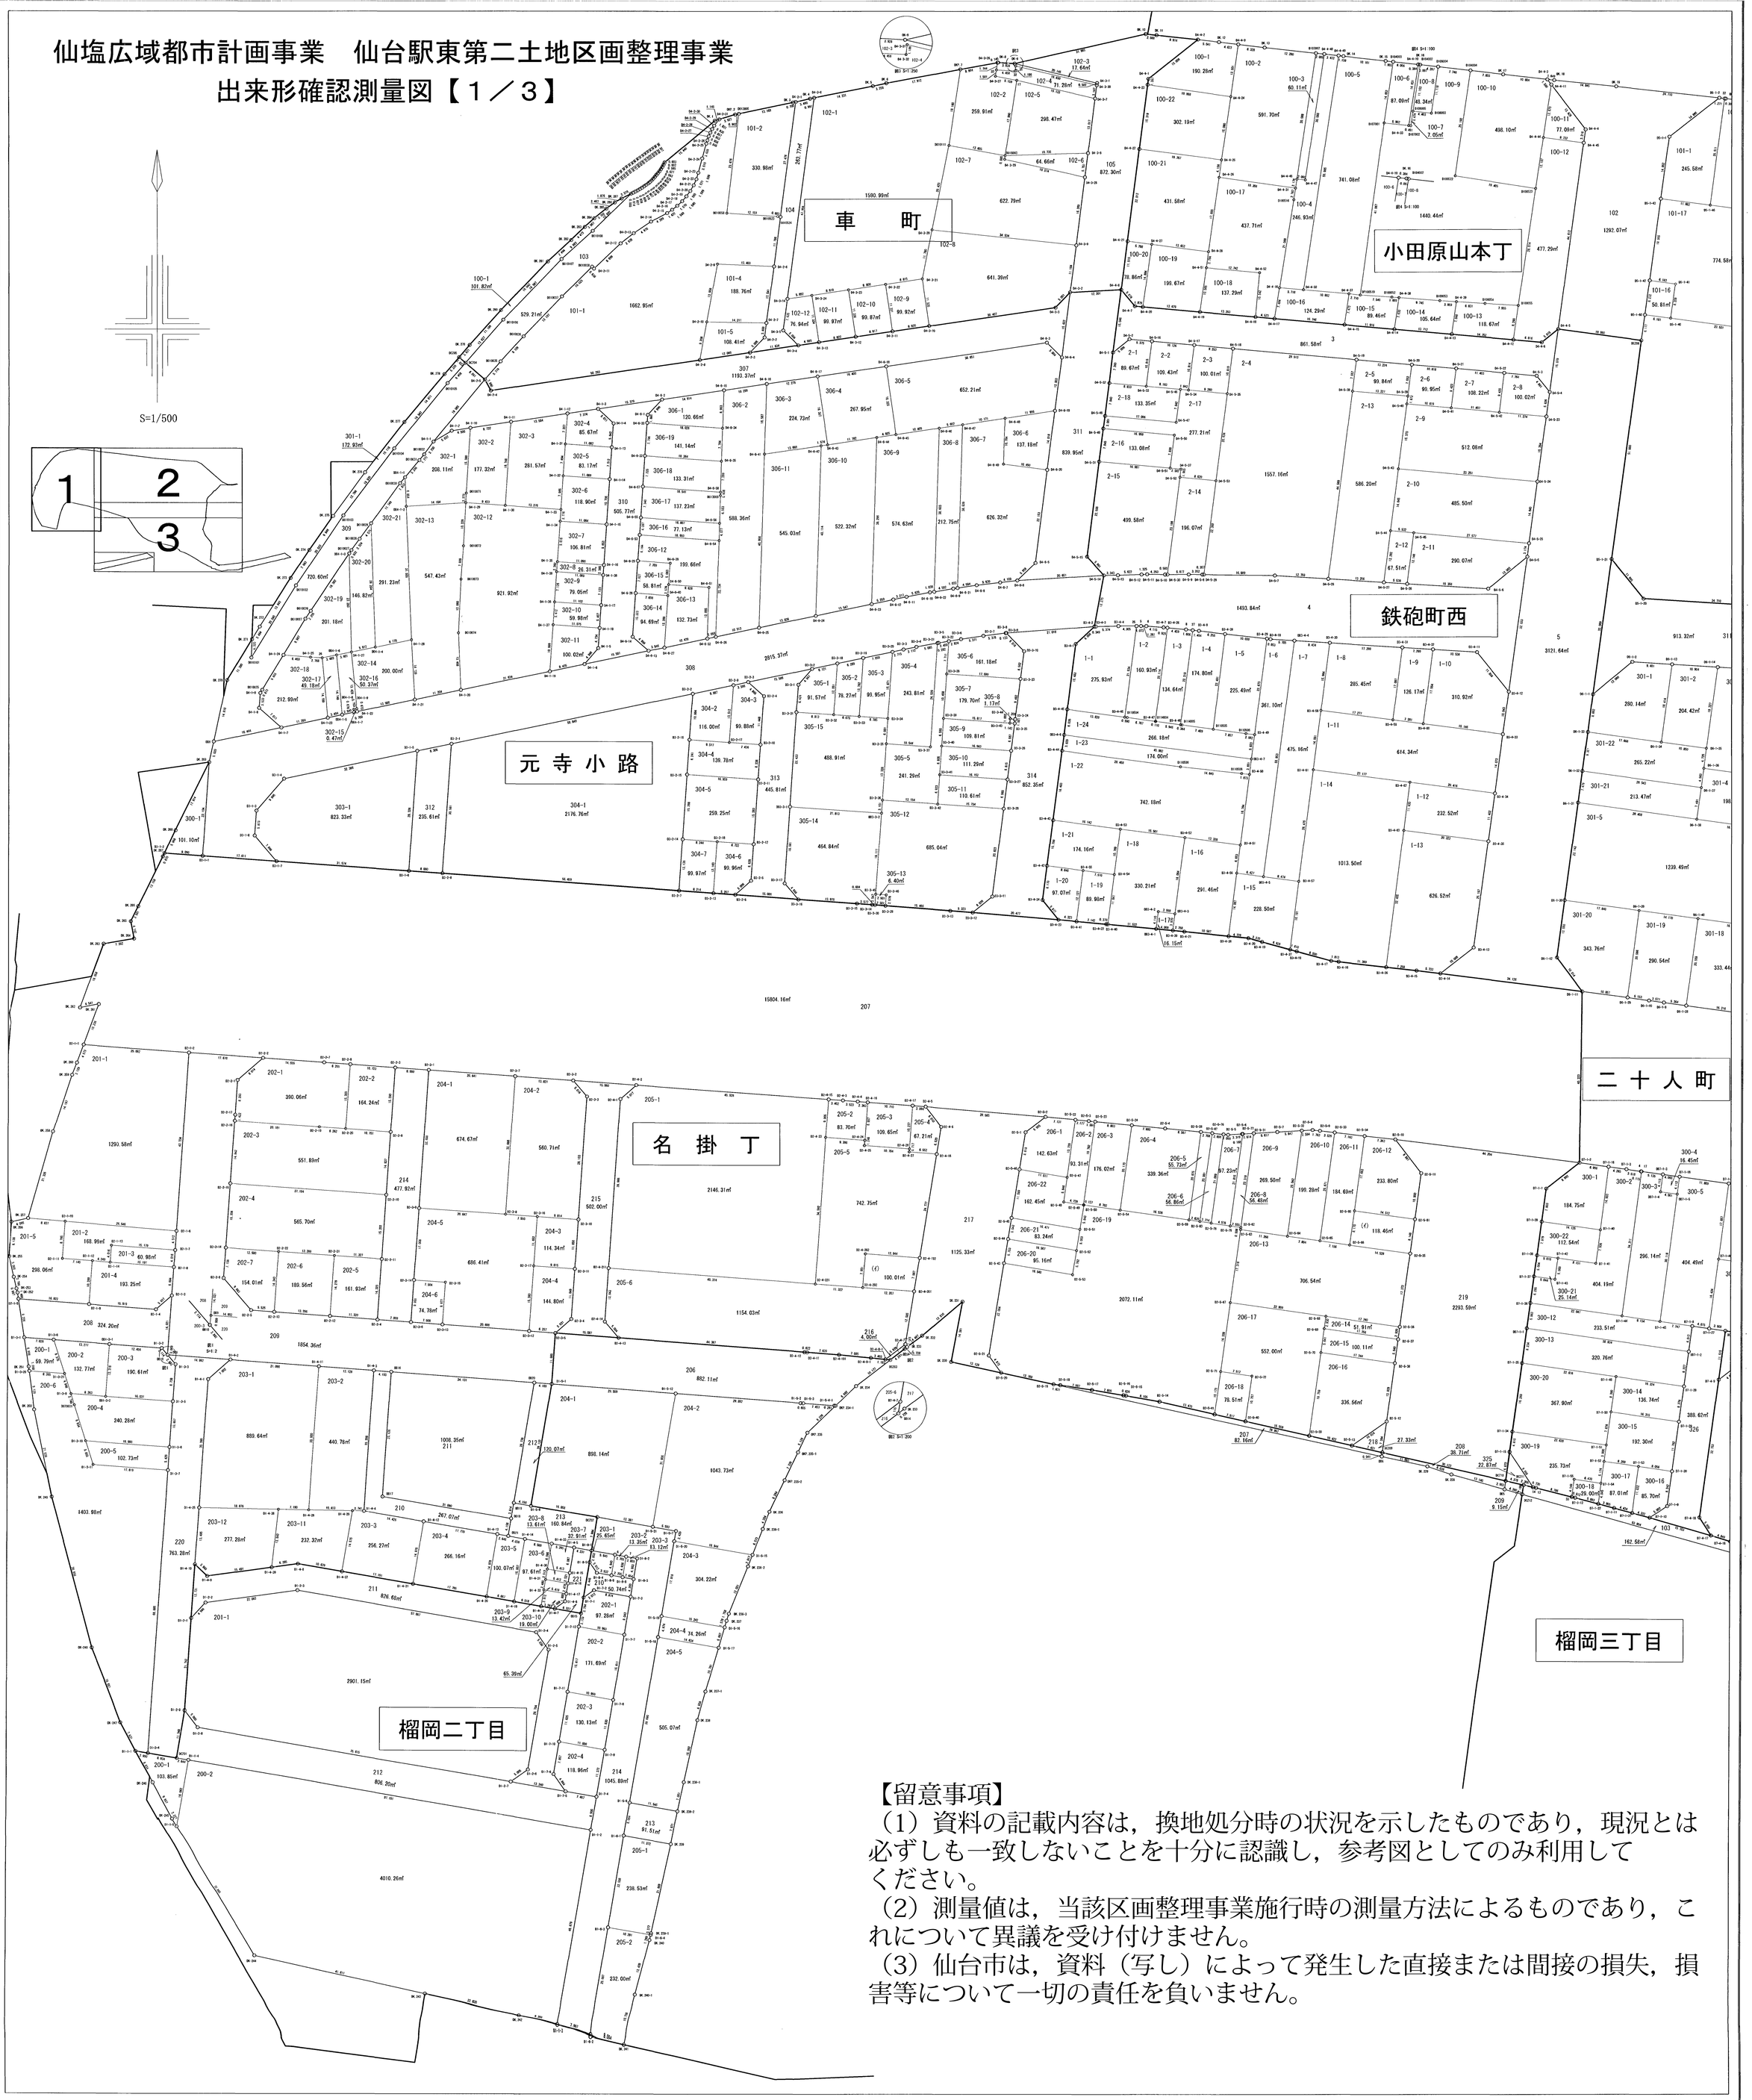

【留意事項】

（1）資料の記載内容は，換地処分時の状況を示したものであり，現況とは必ずしも一致しないことを十分に認識し，参考図としてのみ利用してください。

（2）測量値は，当該区画整理事業施行時の測量方法によるものであり，これについて異議を受け付けません。

（3）仙台市は，資料（写し）によって発生した直接または間接の損失，損害等について一切の責任を負いません。

【留意事項】
（1）資料の記載内容は，換地処分時の状況を示したものであり，現況とは必ずしも一致しないことを十分に認識し，参考図としてのみ利用してください。
（2）測量値は，当該区画整理事業施行時の測量方法によるものであり，これについて異議を受け付けません。

仙塩広域都市計画事業　仙台駅東第二土地区画整理事業

出来形確認測量図【２／３】

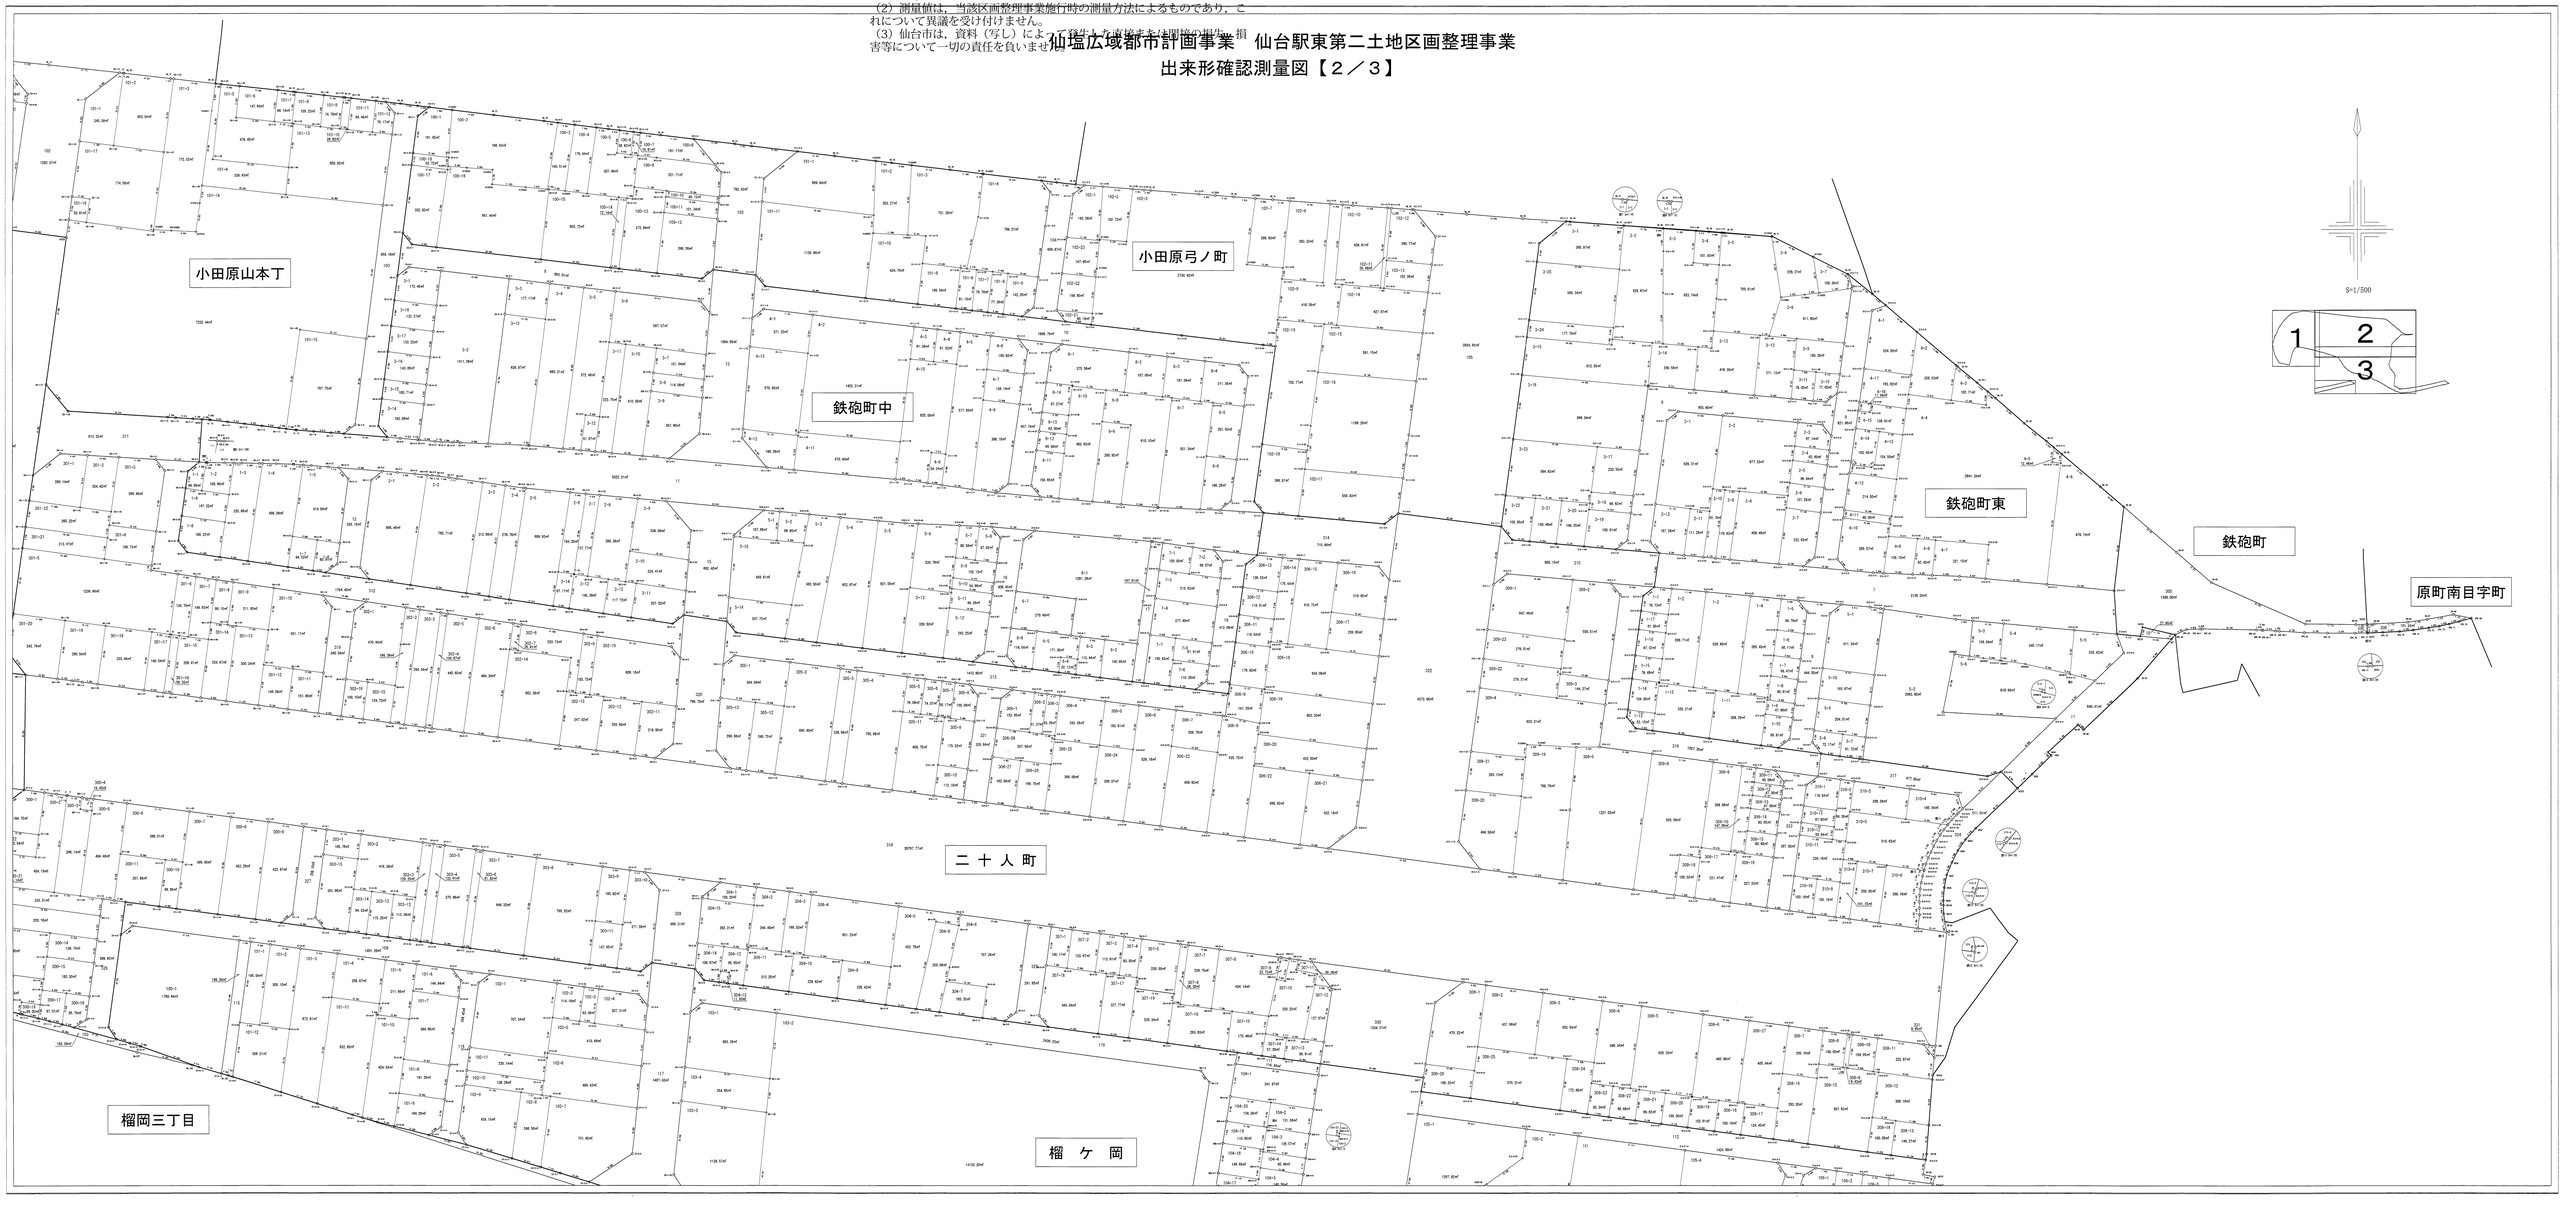

仙塩広域都市計画事業　仙台駅東第二土地区画整理事業
出来形確認測量図【３／３】
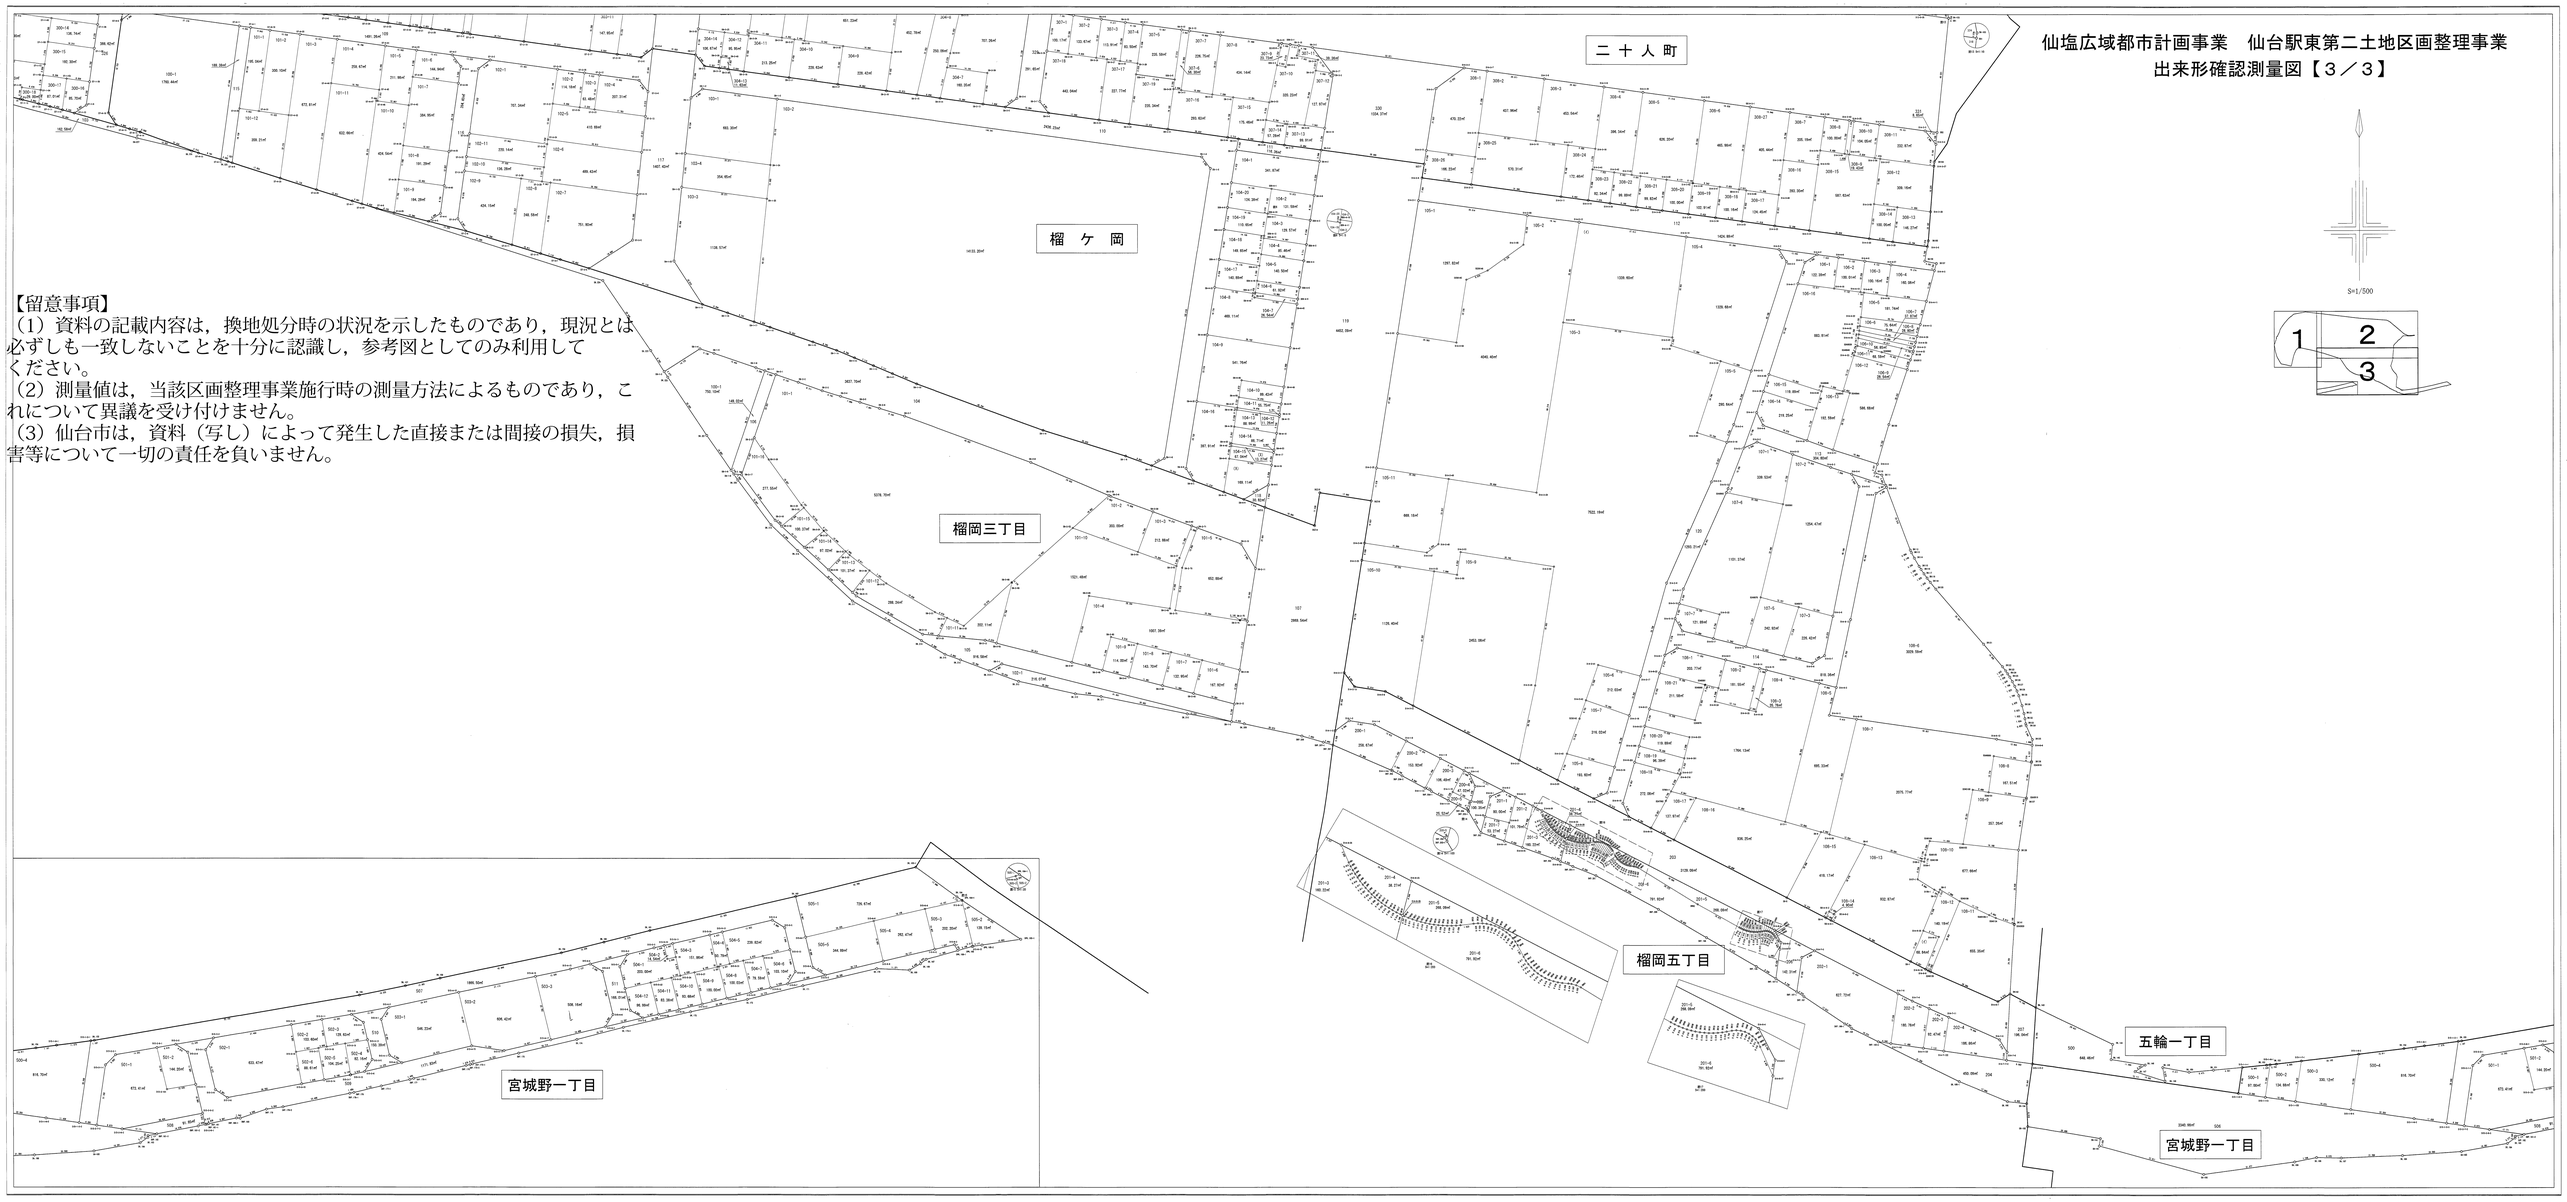
【留意事項】
(1) 資料の記載内容は，換地処分時の状況を示したものであり，現況とは必ずしも一致しないことを十分に認識し，参考図としてのみ利用してください。
(2) 測量値は，当該区画整理事業施行時の測量方法によるものであり，これについて異議を受け付けません。
(3) 仙台市は，資料（写し）によって発生した直接または間接の損失，損害等について一切の責任を負いません。