


仙台市泉第二中山土地区画整理事業 画地出来形確認測量原図

縮尺 1 : 1,000

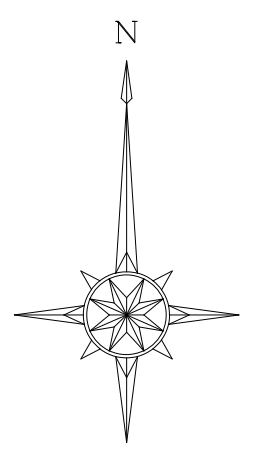

西中山一丁目

西中山二丁目

【留意事項】  
(1) 資料の記載内容は、換地処分時の状況を示したものであり、現況とは必ずしも一致しないことを十分に認識し、参考図としてのみ利用してください。  
(2) 測量値は、当該区画整理事業施行時の測量方法によるものであり、これについて異議を受け付けません。  
(3) 仙台市は、資料（写し）によって発生した直接または間接の損失、損害等について一切の責任を負いません。