仙塩広域都市計画事業　仙台市富沢駅南土地区画整理事業
画 地 出 来 形 確 認 測 量 原 図

縮尺　１：５００　　全６葉の１

平成十二年一月

【留意事項】
（1）資料の記載内容は，換地処分時の状況を示したものであり，現況とは必ずしも一致しないことを十分に認識し，
　　参考図としてのみ利用してください。
（2）測量値は，当該区画整理事業施行時の測量方法によるものであり，これについて異議を受け付けません。
（3）仙台市は，資料（写し）によって発生した直接または間接の損失，損害等について一切の責任を負いません。

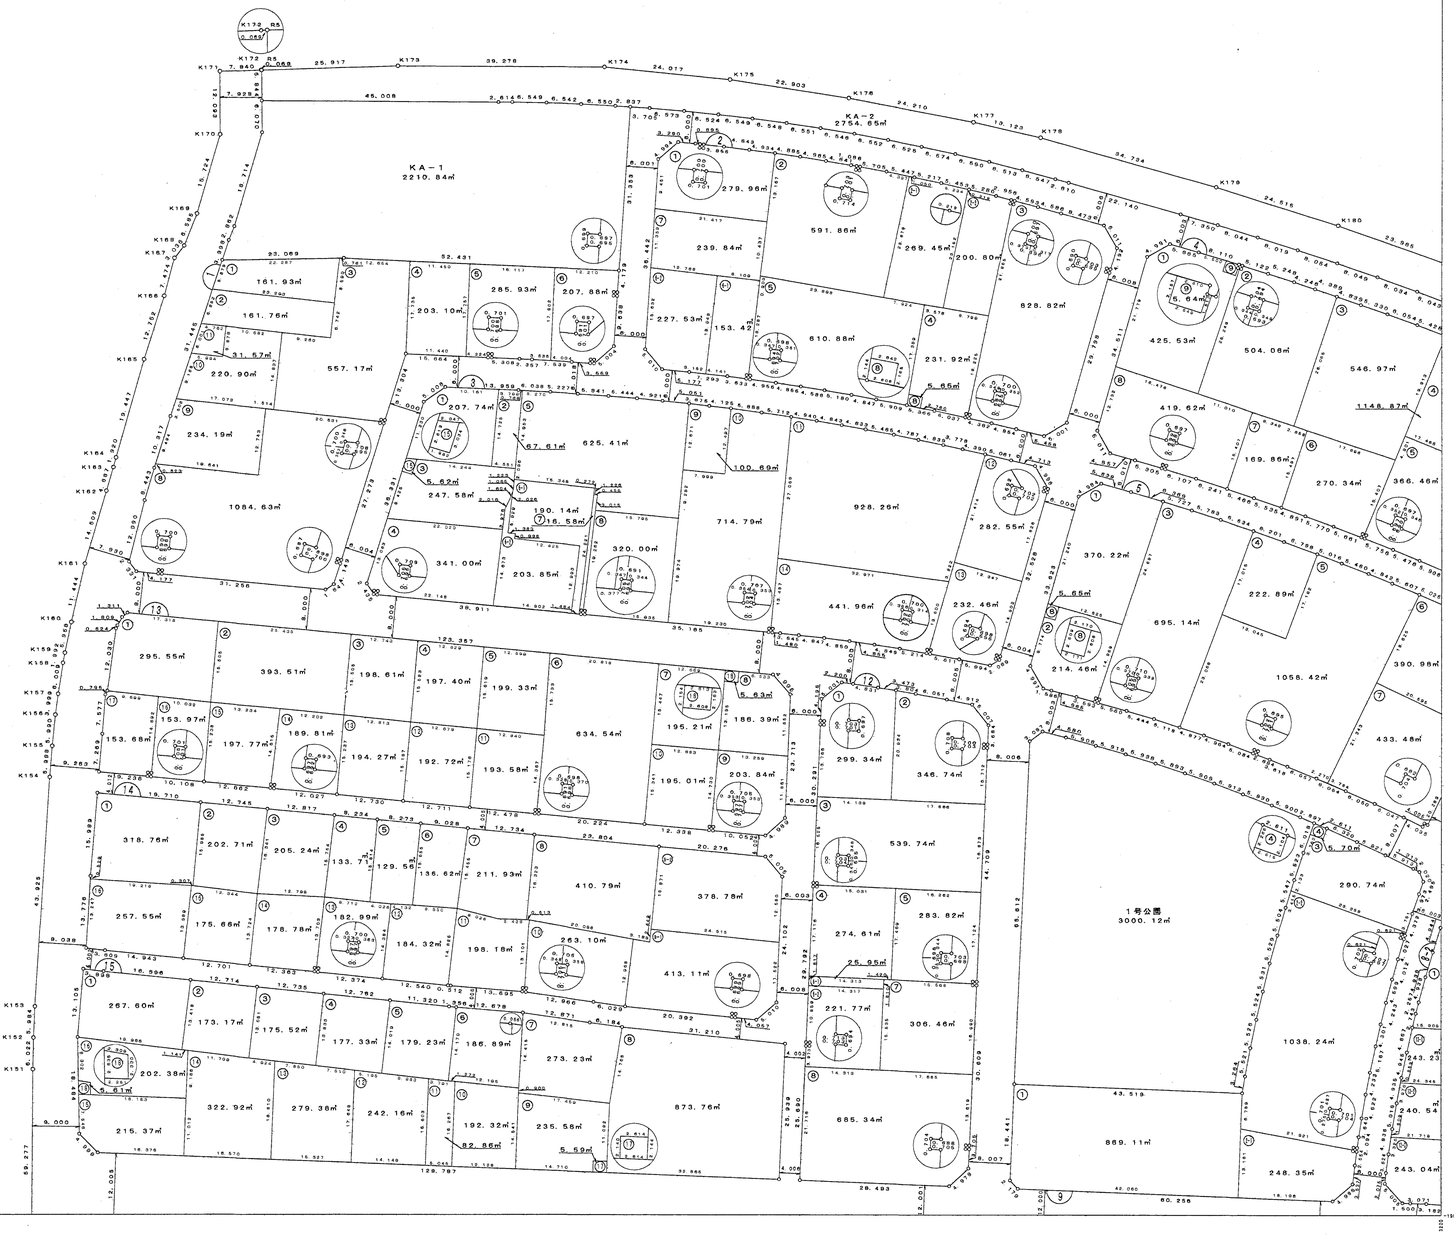

株式会社パスコ

仙台市富沢駅南土地区画整理組合

「この測量成果は、建設省国土地理院長の承認を得て、同院所管の
測量標及び測量成果を使用して得たものである。
（承認番号）　平11．東公第18号」